
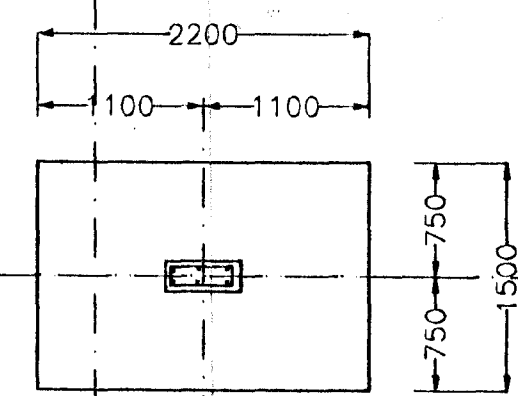


ÁSKILIÐ, ELÐRI
TEIKNING ÓGILD

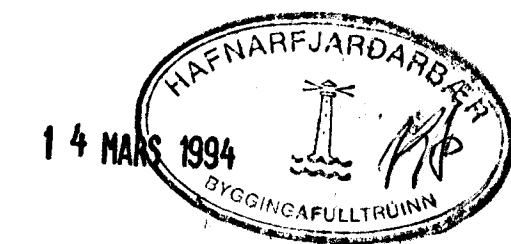

I		
H		
G		
F		
E		
D		
C		
B		
A	8.2.94	GEYMSLA, TÖR
DAGS.	BREYTING	SAMP.

HVALEYRARSKÓLI
HAFNARFIRÐI, 2.áfangi.
ALVERKTAKI:
FRÍDJÓN OG VÍÐAR H.F.

EINAR EINARSSON TÆKNIFRÆÐINGUR, BREIÐVANGUR 6
kennitala 1510504789, sími 650788
TEIKN.NR. 105 A
UNDIRSTÖÐUR OG KJALLARI
MIÐHLUTI, NORDUR
HANNAD EE
TEIKNAD EE
YFIRF.
SAMP. Einar Einarsson
SKYF. 1:50
DAGS. JAN.1994