


28 OCT 1991

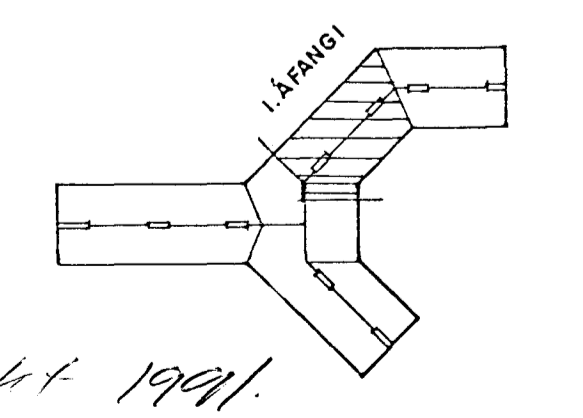

Breytt október 1991.

DAGS.	BREYTING	SAMB.	HÖNNUÐUR	LAGNA	HEITI TEIKNINGAR					
7.10.91	A Bætt við vöskum	P.P.A.	<b>ÍSTAK</b>		Lagnir í leiðslugangi					
			HANNAÐ	TEIKNAD	SAMBYKKT	MÆLIKV.	DAGS.	VERKNR.	TEIKN. NR.	<b>HVALEYRARSKÓLI</b> <b>HAFNARFIRÐI</b> <b>ÍSTAK</b> <small>ALVERKTAKI</small>
			P.P.A.	P.P.A.		1:50	24.4.'90	5914	504	