
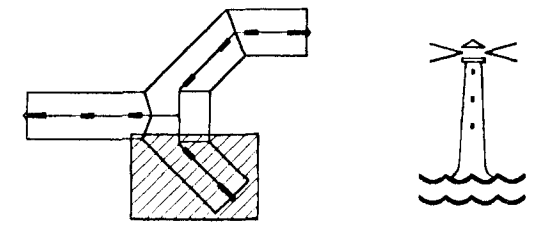
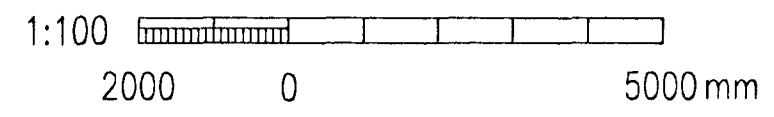


**ÁSKILIÐ, ELDRI
TEIKNING ÓGILD**

Þvermál stúta:	
VS	100P
HL	50P
SV	50P
RV	50P
DF	50P

Allar greinilagnir eru 100P. Þar sem stútar koma upp úr gólfplötu skal taka úr plötunni 300x300 mm gat með stút í miðju gati.

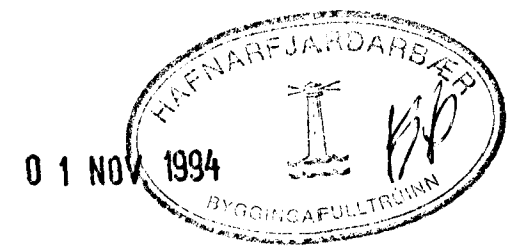

										AJM-Lagnahönnun Arnar J. Magnússon, Langumýri 26, 210 Garðabæ, s. 65 73 12 - fax. 65 73 12.		HVALEYRARSKÓLI, 2. ÁFANGI LAGNIR FRÁVEITULAGNIR EFRI GRUNNLAGNIR OG LAGNIR I LAGNANGI, SA-ÁLMA	
		B2	12.08.94	Skóflögnum breytt		AJM							
		B1	25.04.94	Eldvörn og merkingar		AJM							
Teikn. nr.	Tilvisun á teikningu	Br.	Daga.	Eðli breytingar	yr.	Sp.	Þessi	Teiknað	Teiknað	Teiknað	Dagsetning	Ár	Bl.
							AJM	AJM	Arnar Magnússon		21.03.1994	94.01	2.12-B2 1:100