

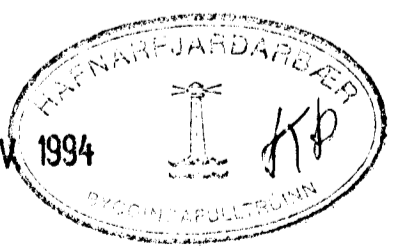
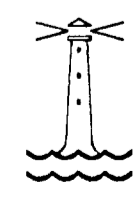


ÁSKILIÐ, ELDRI
TEIKNING ÓGILD

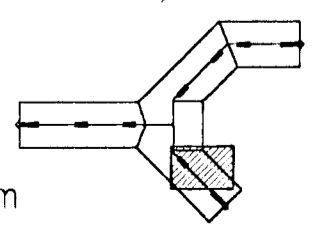

01 NOV 1994

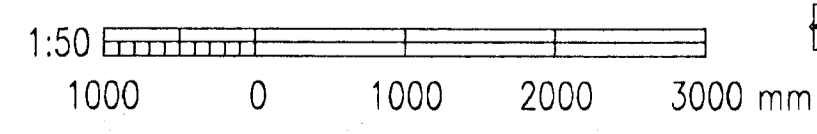

				AJM -Lagnahönnun				HVALEYRARSKÓLI, 2. ÁFANGI				
				Arnar J. Magnússon, Langumýri 26, 210 Gæðaba, s. 65 73 12 - fax. 65 73 12.				LAGNIR FRÁVEITULAGNIR EFRI GRUNNLAGNIR FYRIR BÓÐ OG BÚNINGSKLEFA				
Teikn. nr.	Tilvisun á teikningu	Br.	Dags.	Eðli breytingar	Yf.	Sþ.	Hunnab.	Teiknab.	Dagsetning	Verk nr.	Teikn. nr.	Málsvæði.
		B1	25.04.94	Eldvörn og merkingar			AJM	AJM	21.03.1994	94.01	2.14-B1	1:50