

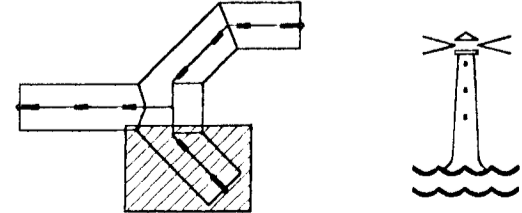


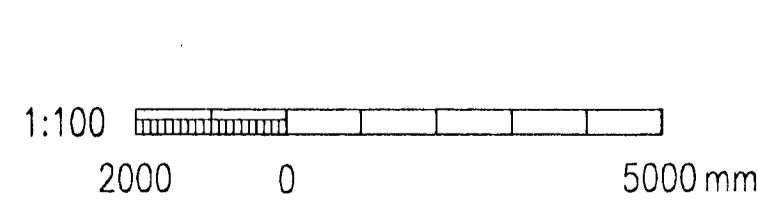

ÁSKILIÐ, ELÐRI
TEIKNING ÓGILD

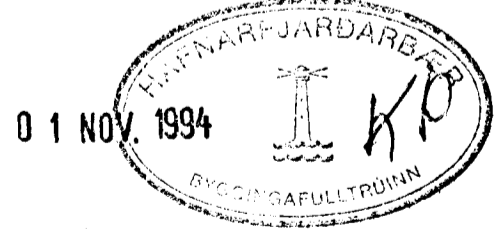

										AJM - Lagnahönnun Arnar J. Magnússon, Lögumýri 26, 210 Garðabæ, s. 65 73 12 - fax. 65 73 12.		HVALEYRARSKÓLI, 2. ÁFANGI LAGNIR HITA- OG NEYSLUVATNSLAGNIR GRUNNMYND SUDAUSTURÁLMO	
Teikn. nr.	Tilvisun á teikningu	Br.	Dags.	Eðli breytingar	Yf.	Sp.	Höfundur	Teknað	Dagsetning	Útgáfa	Tekn. nr.	Máskvörð	
			25.04.94	Tenging ofna.			AJM	AJM	21.03.1994	94.01	2.17-B1	1:100	
										<i>Arnar Magnússon</i>			