
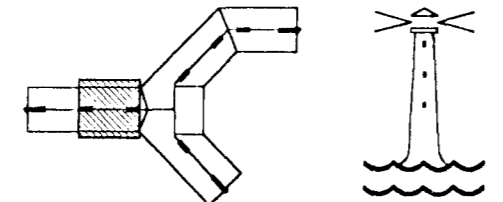


ÁSKILIÐ, ELÐRI  
TEIKNING OGILD

0 1 NOV. 1994

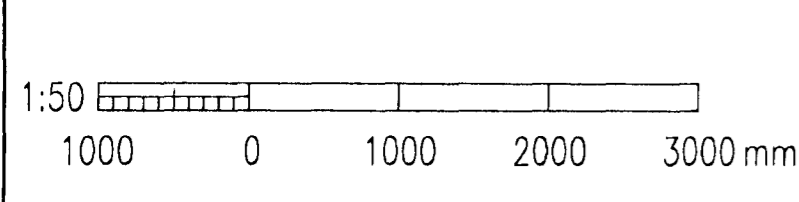

										<b>AJM-Lagnahönnun</b>		HVALEYRARSKÓLI, 2. ÁFANGI	
										Arnar J. Magnússon,		LAGNIR	
										Löngumýri 26, 210 Garðabæ,		FRÁVEITU-, HITA- OG NEYSLUVATNSLAGNIR	
										s. 65 73 12 - fax. 65 73 12.		RÚMMYND VESTURÁLMI, HITALINUR 6 TIL 10	
Teikn. nr.	Tilvisun á teikningu	Br.	Dags.	EDH breytingar	Yf.	Sp.	Hannað	Teiknað	Þykkt	Dagsetning	Verk nr.	Teikn. nr.	Málsvárið
			B1 25.04.94	Gölfniðurföllum fækkað.			AJM	AJM	Arnar Magnússon	22.04.1994	94.01	2.24	1:50