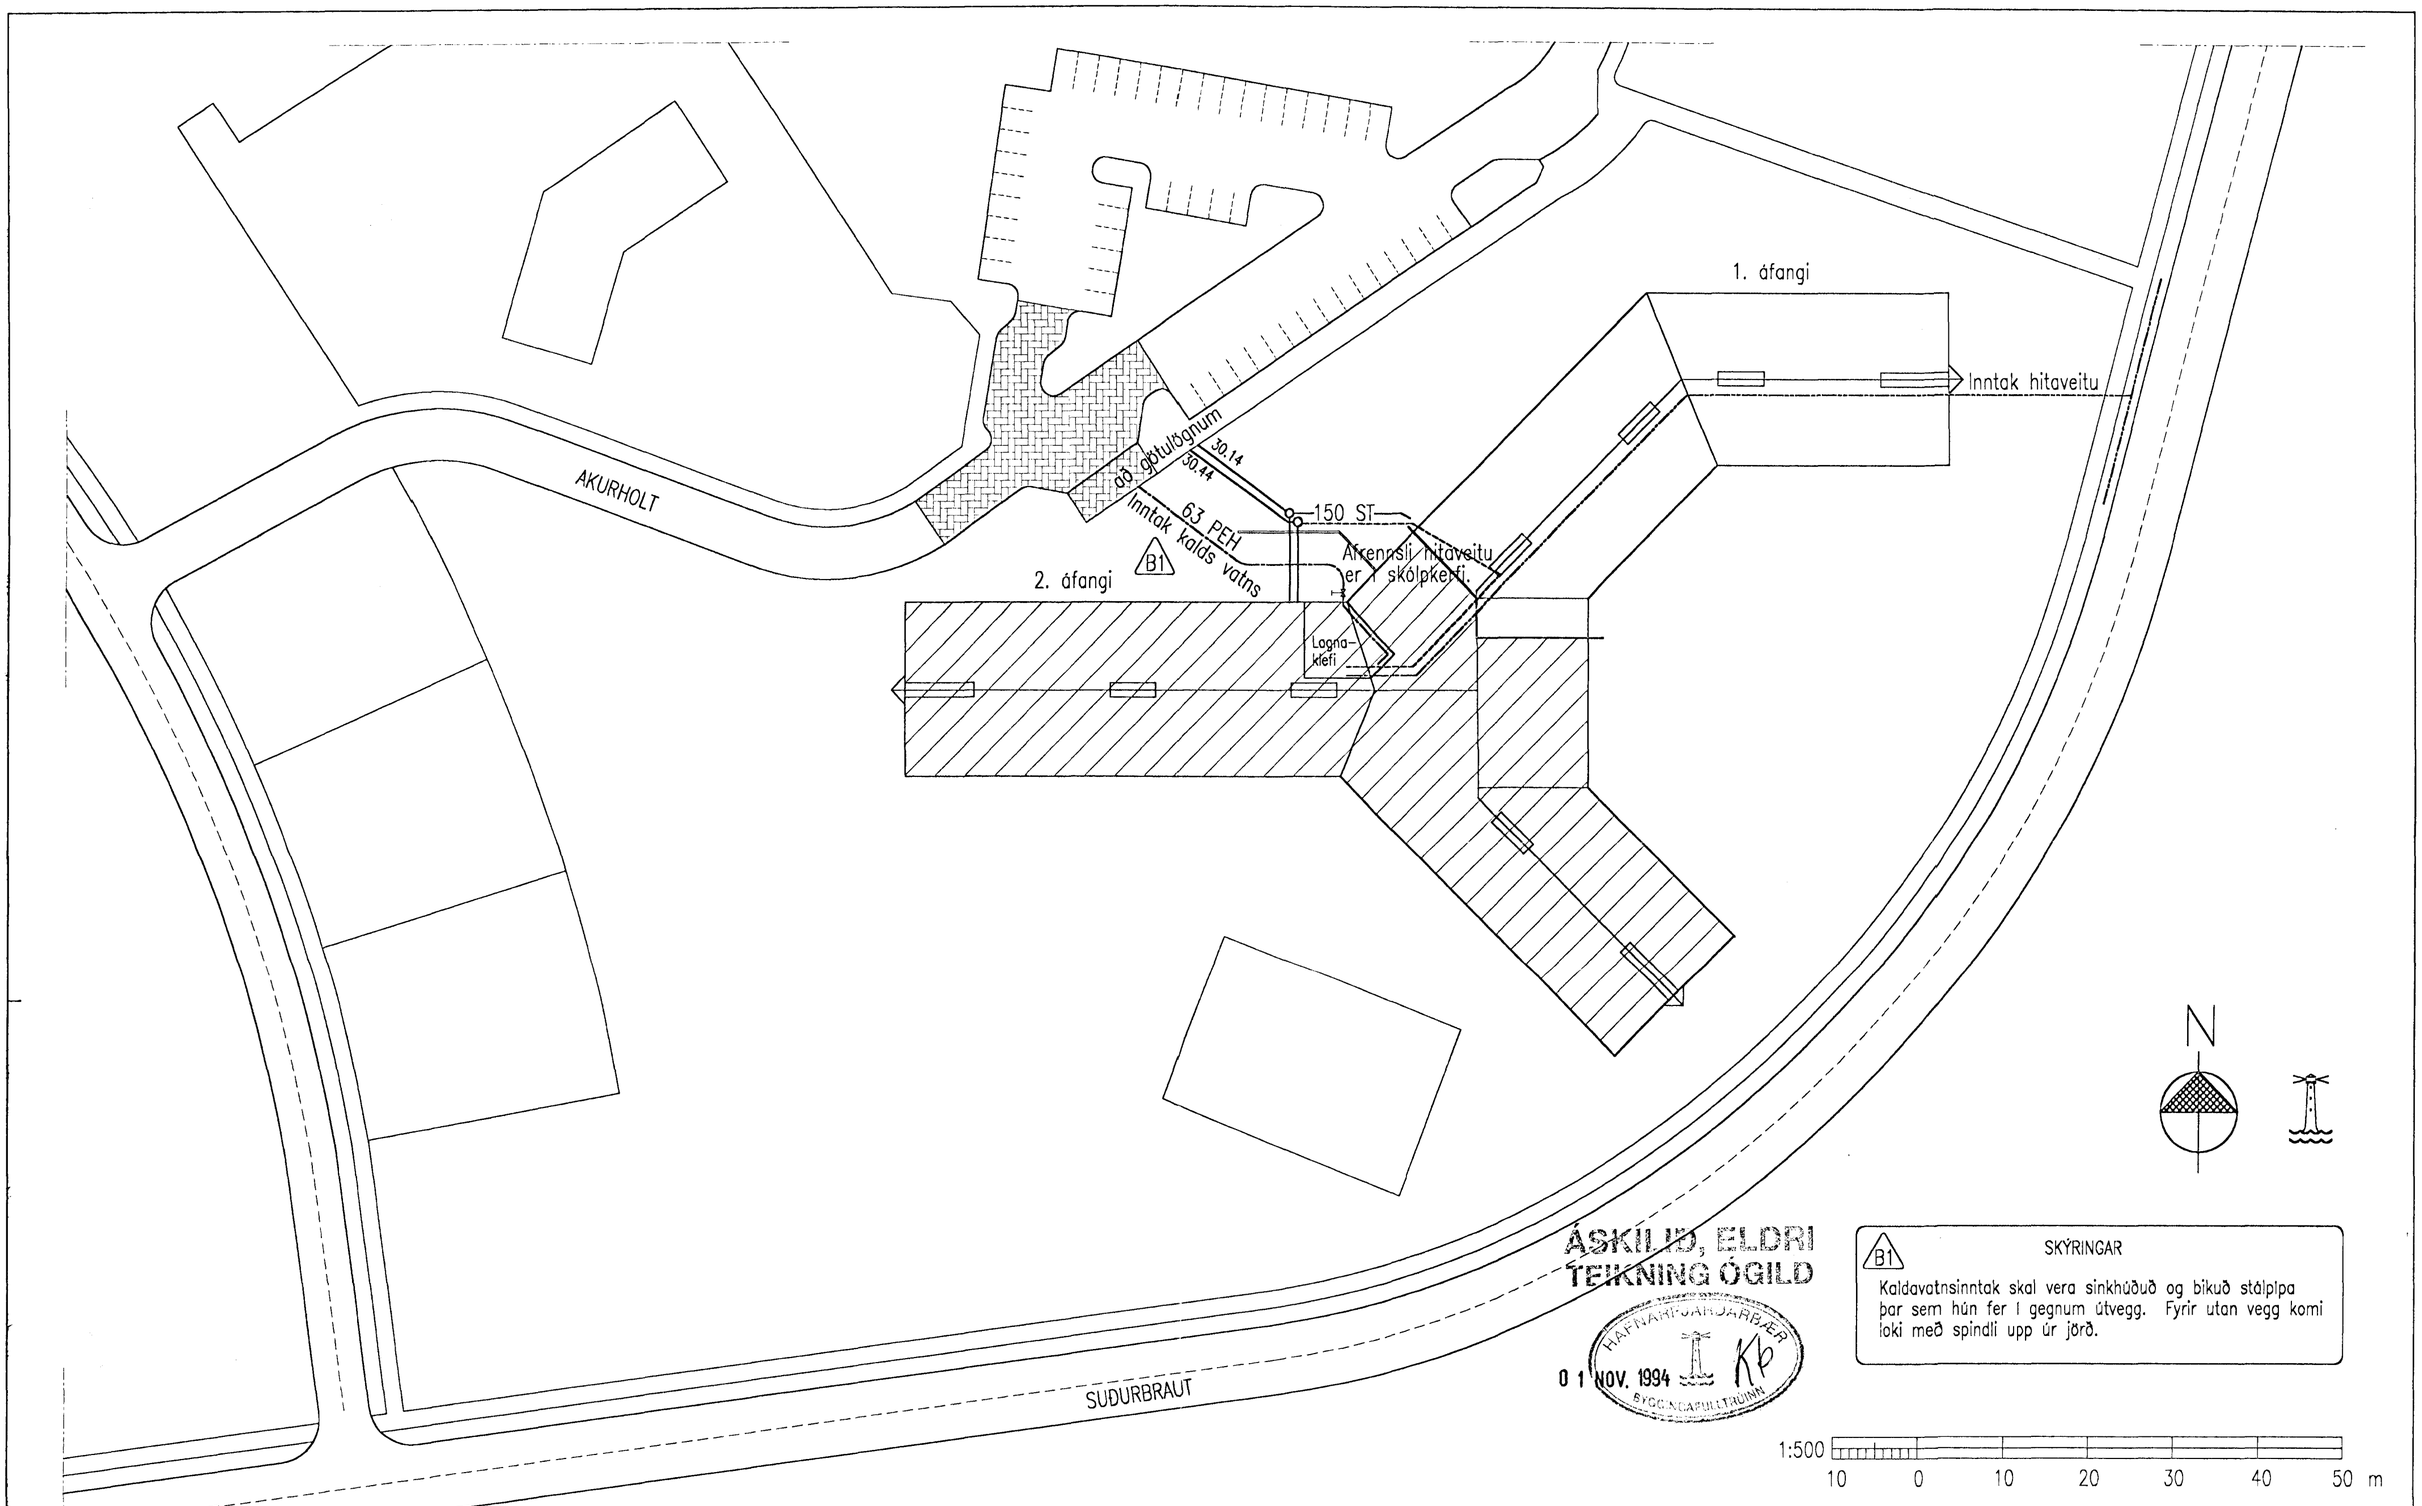

B1 SKÝRINGAR

Kaldavatnsinntak skal vera sinkhúðað og bikuð stálpípa þar sem hún fer í gegnum útvegg. Fyrir utan vegg komi loki með spindli upp úr jörð.

Teikn. nr.	Tilvísun á teikningu	Br.	Dags.	Eðli breytingar	Yf.	Sp.
		B1	07.10.94	Nýtt inntak fyrir kalt vatn.	AJM	

AJM–Lagnahönnun
Arnar J. Magnússon,
Löngumýri 26, 210 Garðabæ.
s. 65 73 12 – fax. 65 73 12.

Hannað: AJM | Teiknað: AJM | Yfirf.: Arnar Magnússon

HVALEYRARSKÓLI, 2. ÁFANGI

LAGNIR
AFSTÖÐUMYND
OG INNTÖK

Dagsetning: 02.03.1994 | Verk nr.: 94.01 | Teikn. nr.: 2.01–B1 | Mælikvarði: 1:500