



1:100
1m 0 4m

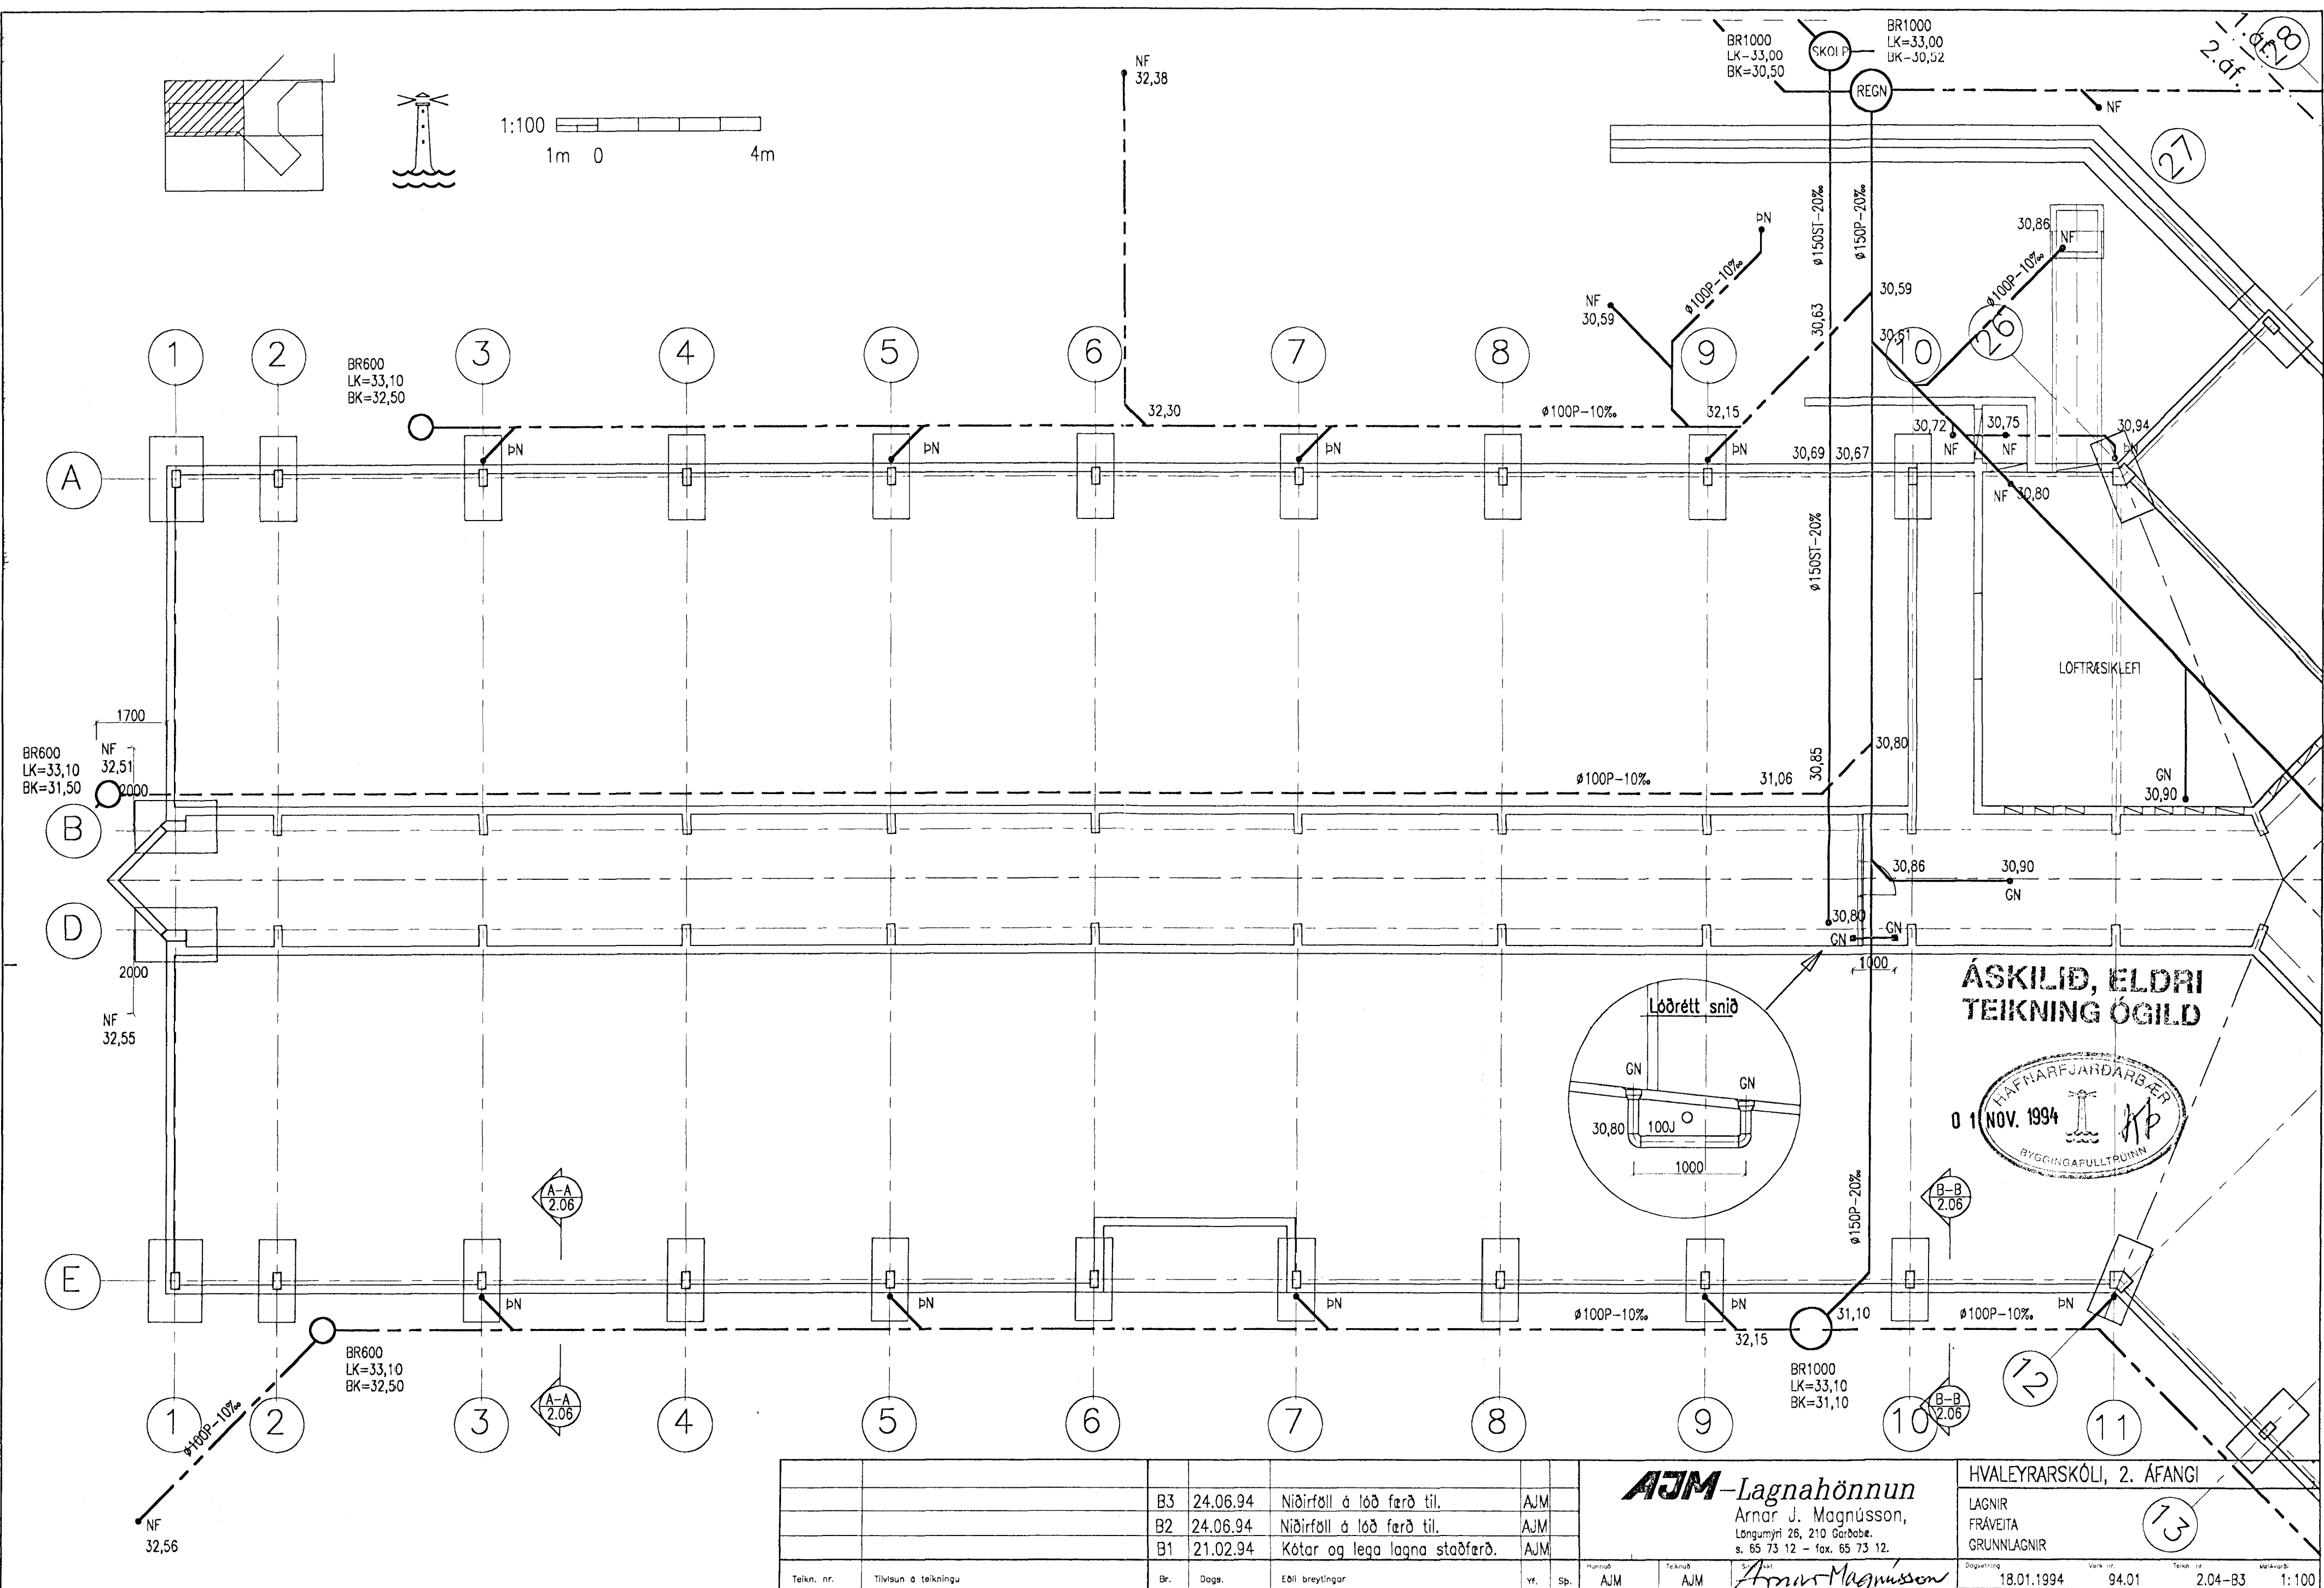

ÁSKILIÐ, ELÐRI
TEIKNING ÓGILD

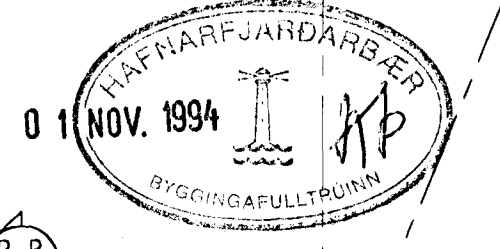

Teikn. nr.	Tilvisun á teikningu	Br.	Dags.	Eðli breytingar	yr.	Sp.
		B3	24.06.94	Niðirföll á lóð færð til.		AJM
		B2	24.06.94	Niðirföll á lóð færð til.		AJM
		B1	21.02.94	Kótur og lega lagna staðfærð.		AJM

AJM-Lagnahönnun
Arnar J. Magnússon,
Löngumýri 26, 210 Garðabæ.
s. 65 73 12 - fax. 65 73 12.

HVALEYRARSKÓLI, 2. ÁFANGI
LAGNIR
FRÁVEITA
GRUNNLAGNIR

18.01.1994 94.01 2.04-B3 1:100