



Afstöðumynd er á teikningu nr. 501, dags. 31.01.1990 sem gerð var af Ístaki h.f.

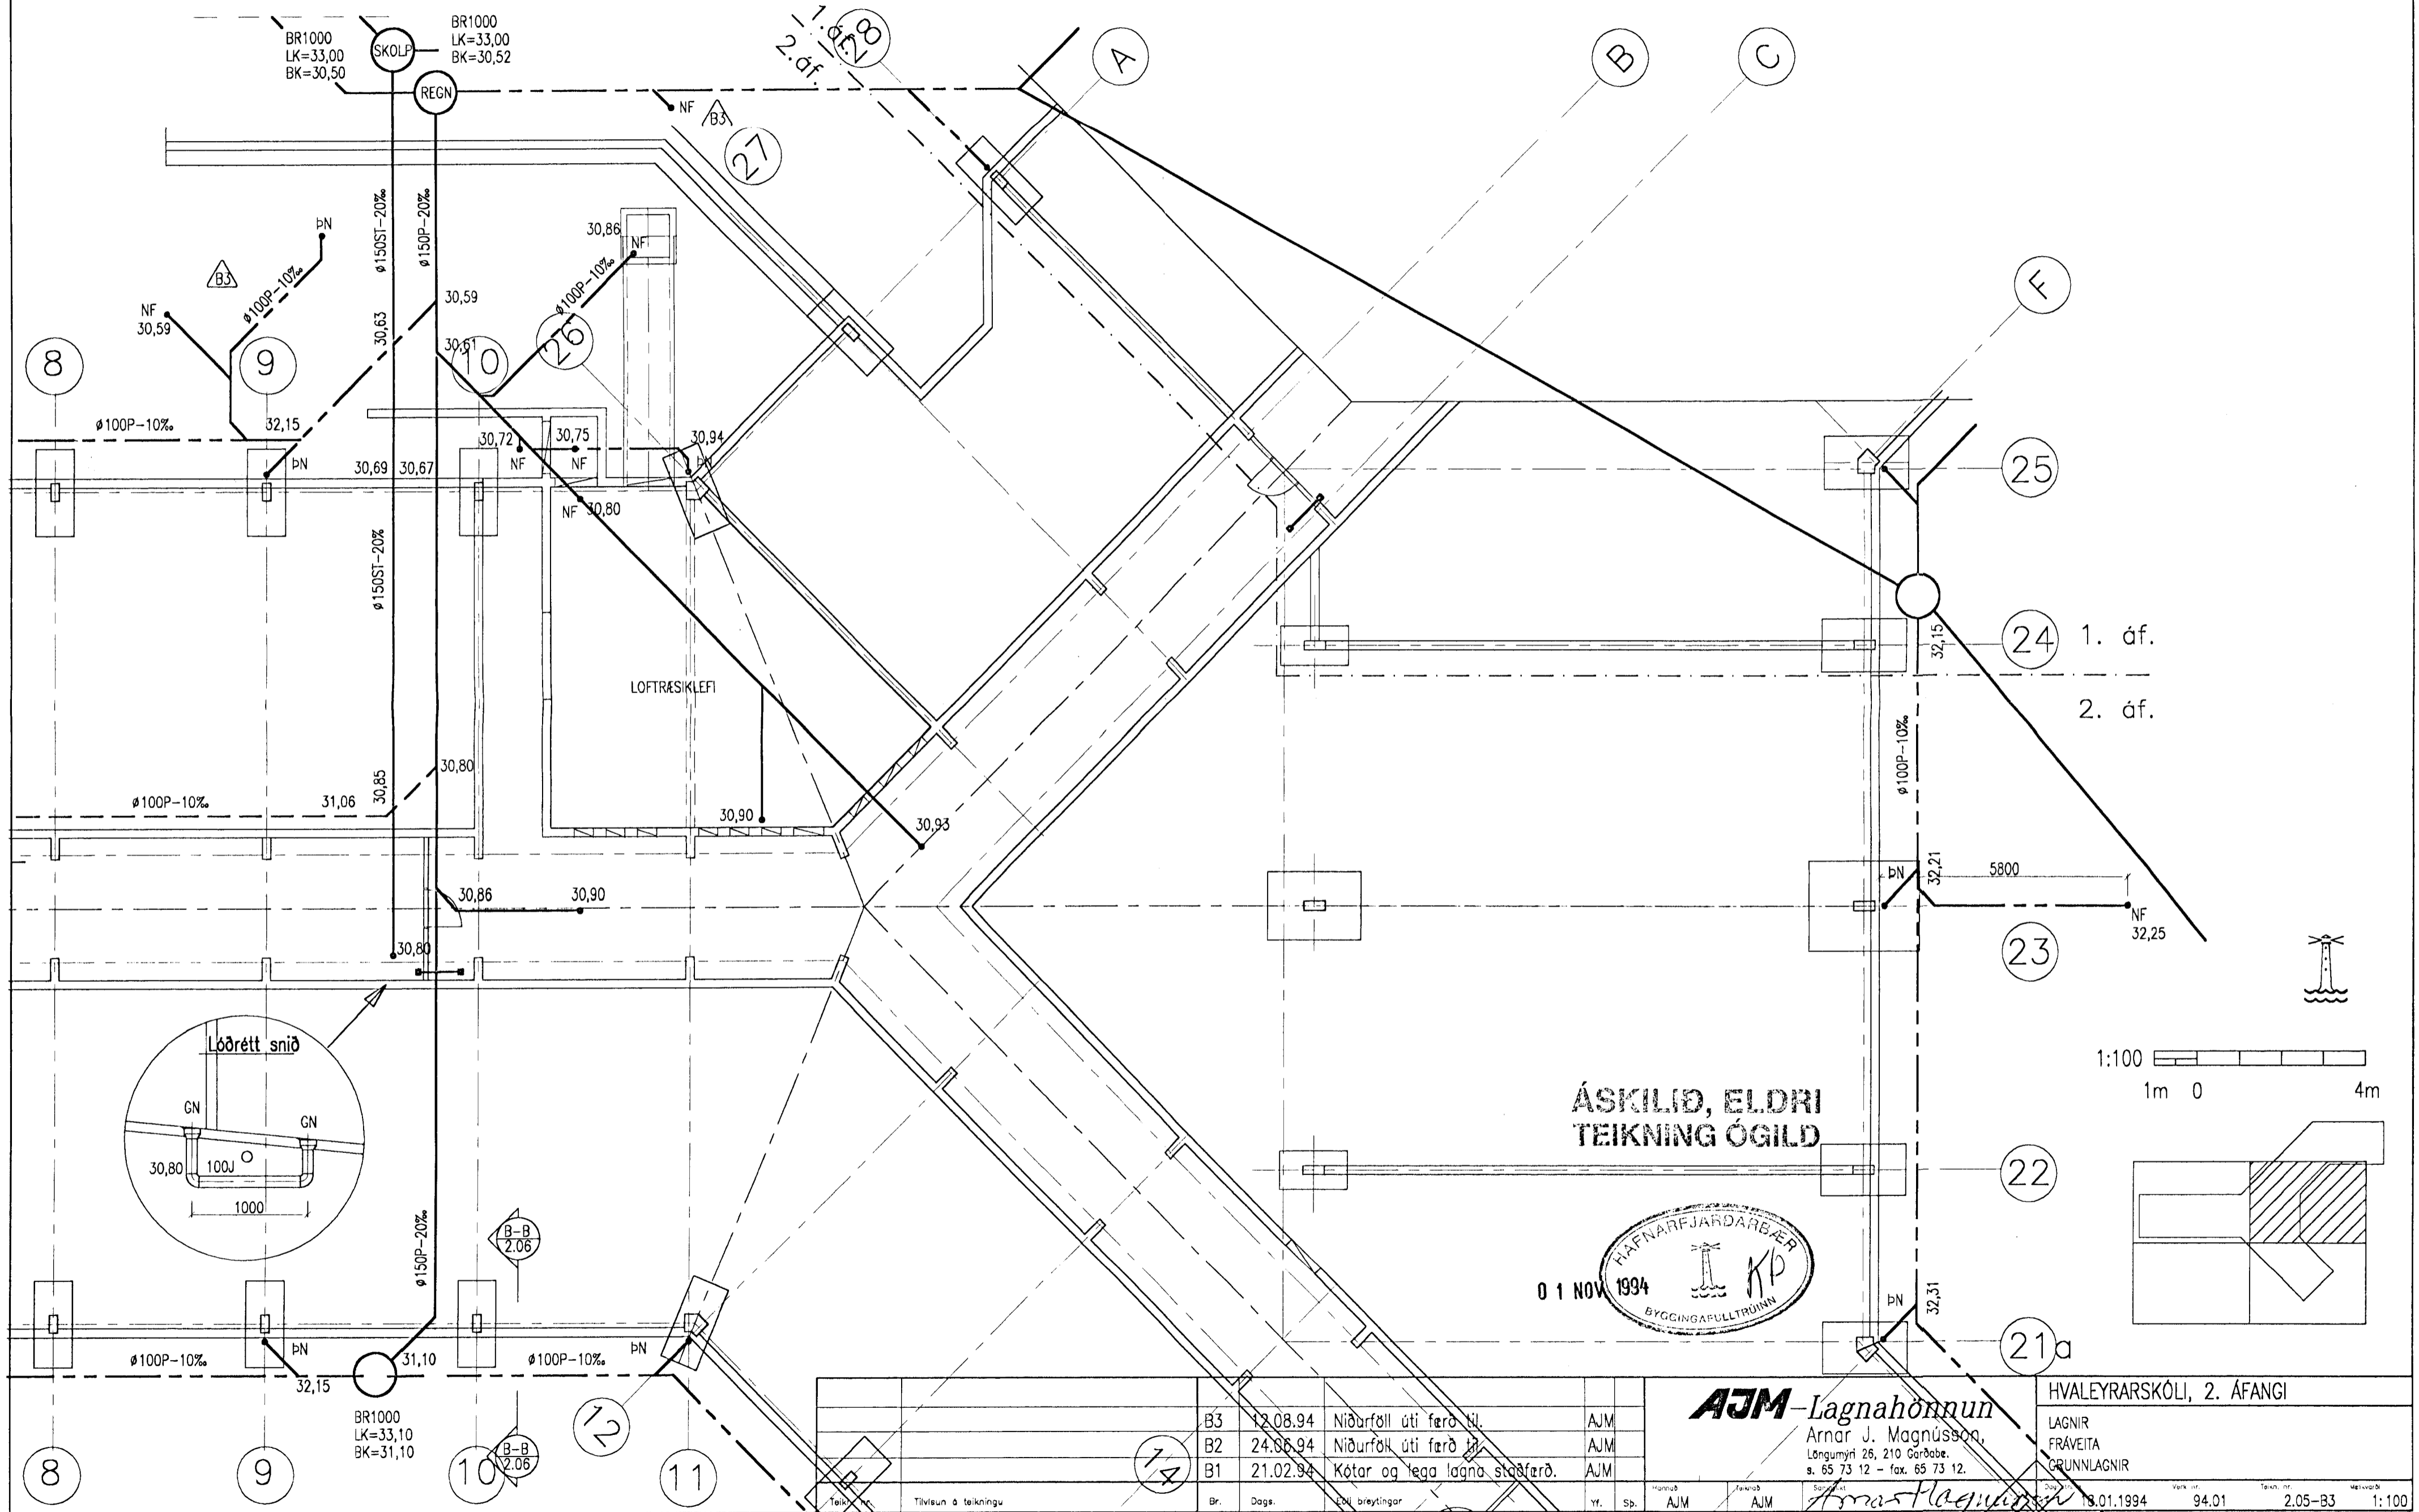

ÁSKILIÐ, ELDRI TEIKNING ÓGILD

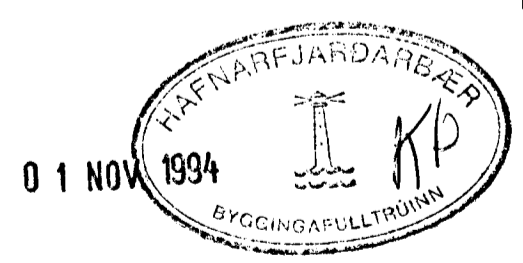

		B3	12.08.94	Niðurföll úti færð hl.	AJM			AJM-Lagnahönnun		HVALEYRARRSKÓLI, 2. ÁFANGI		
		B2	24.06.94	Niðurföll úti færð hl.	AJM			Arnar J. Magnússon,		LAGNIR		
		B1	21.02.94	Kótur og legga lagna staðferð.	AJM			Löngumyrri 26, 210 Garðabæ,		FRÁVEITA		
								s. 65 73 12 - fax. 65 73 12.		GRUNNLAGNIR		
Teikn. nr.	Tilvisun á teikningu	Br.	Dags.	Efll. breytingar	Yf. Sp.	Hönnuð	Teiknuð	Skrifað	Dagur	Vork. nr.	Teikn. nr.	Málsv. nr.
						AJM	AJM		31.01.1994	94.01	2.05-B3	1:100