
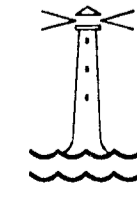
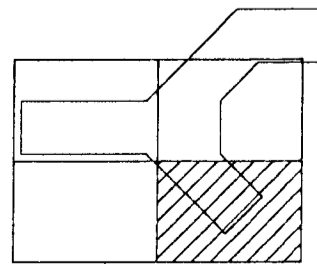
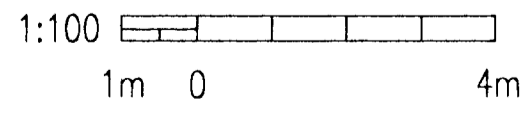


ÁSKILIÐ, ELDRI  
TEIKNING OGILD

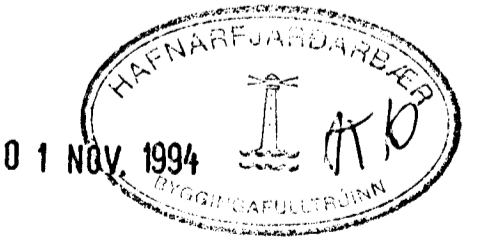

Teikn. nr.	Tilvisun á teikningu	Br.	Dags.	Eðli breytingar	yr.	Sp.	Staðsetning	Teiknað	Skrifað	Dagsetning	Verk nr.	Teikn. nr.	Skala
		B3	12.08.94	Niðurföll á lóð færð til.			AJM						
		B2	24.06.94	Niðurföll á lóð færð til.			AJM						
		B1	21.02.94	Kótar og lega laqna staðfærð.			AJM						
							AJM	AJM	Arnar Magnússon	18.01.1994	94.01	2.07-B3	1:100

**AJM**-Lagnahönnun  
Arnar J. Magnússon,  
Löngumýri 26, 210 Gørðabæ,  
s. 65 73 12 - fax. 65 73 12.

HVALEYRARSKÓLI, 2. ÁFANGI  
LAGNIR  
FRÁVEITA  
GRUNNLAGNIR