
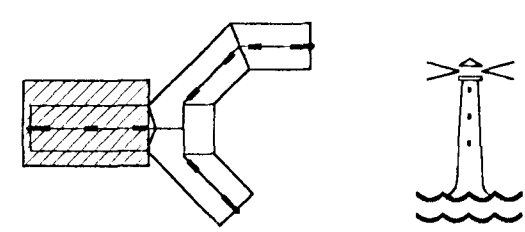
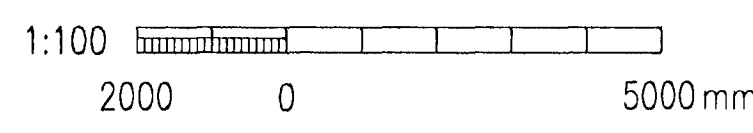


ÁSKILIÐ, ELÐRI
TEIÐNING OGILD

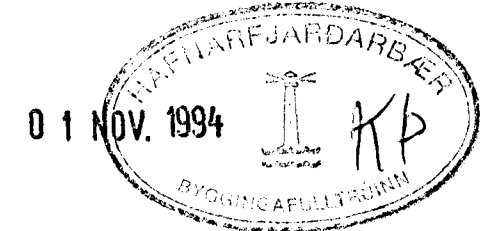

										AJM-Lagnahönnun Arnar J. Magnússon, Langumýri 26, 210 Górabæ. s. 65 73 12 - fax. 65 73 12.		HVALEYRARSKÓLI, 2. ÁFANGI LAGNIR FRÁVEITULAGNIR EFRI GRUNNLAGNIR OG LAGNIR Í LAGNAGANGI, VESTURÁLMA	
	B2	12.08.94	Skólplöngum breytt		AJM								
	B1	25.04.94	Eldvörn og merkingar		AJM								
Taíkn. nr.	Tilvisun á teikningu	Br.	Daga.	Eðli breytingar	Yf.	Sp.	Höfundur AJM	Teiknari AJM	Staðsetning Arnar J. Magnússon	Dagsetning 21.03.1994	Skjal nr. 94.01	Teikn. nr. 2.10-B2	Skala 1:100