

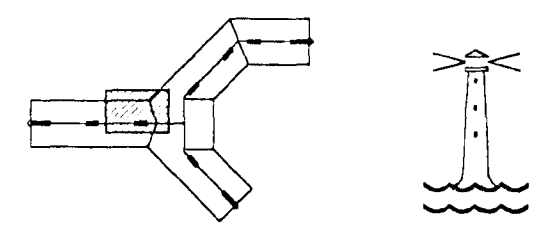
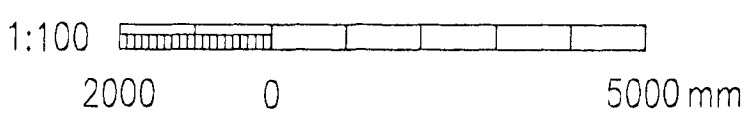


Útkast klett að innan með 50mm steinullarplötum.

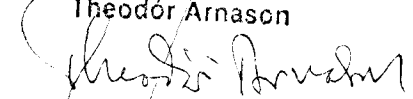

Brunamálastofnun ríkisins
 SAMÞYKKT
 27 JUN 1994
 Sbr. bréf
 Theodór Arnason

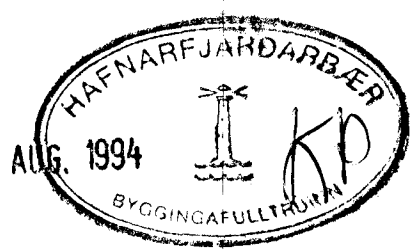


Telkn. nr.		Tilvisun á teikningu		Br.	Dags.	Eðli breytingar	yr.	Sb.	ritað AJM	tekið AJM	21.04.1994	94.01	2.38	1:50
AJM-Lagnahönnun Arnar J. Magnússon, Langumýri 28, 210 Garðabæ. s. 65 73 12 - fax. 65 73 12.										HVALEYRARSKÓLI, 2. ÁFANGI LOFTRÆSING LOFTRÆSISKEFTI GRUNNMÝND				