



Afstöðumynd er á teikningu nr. 501, dags. 31.01.1990 sem gerð var af Ístaki h.f.

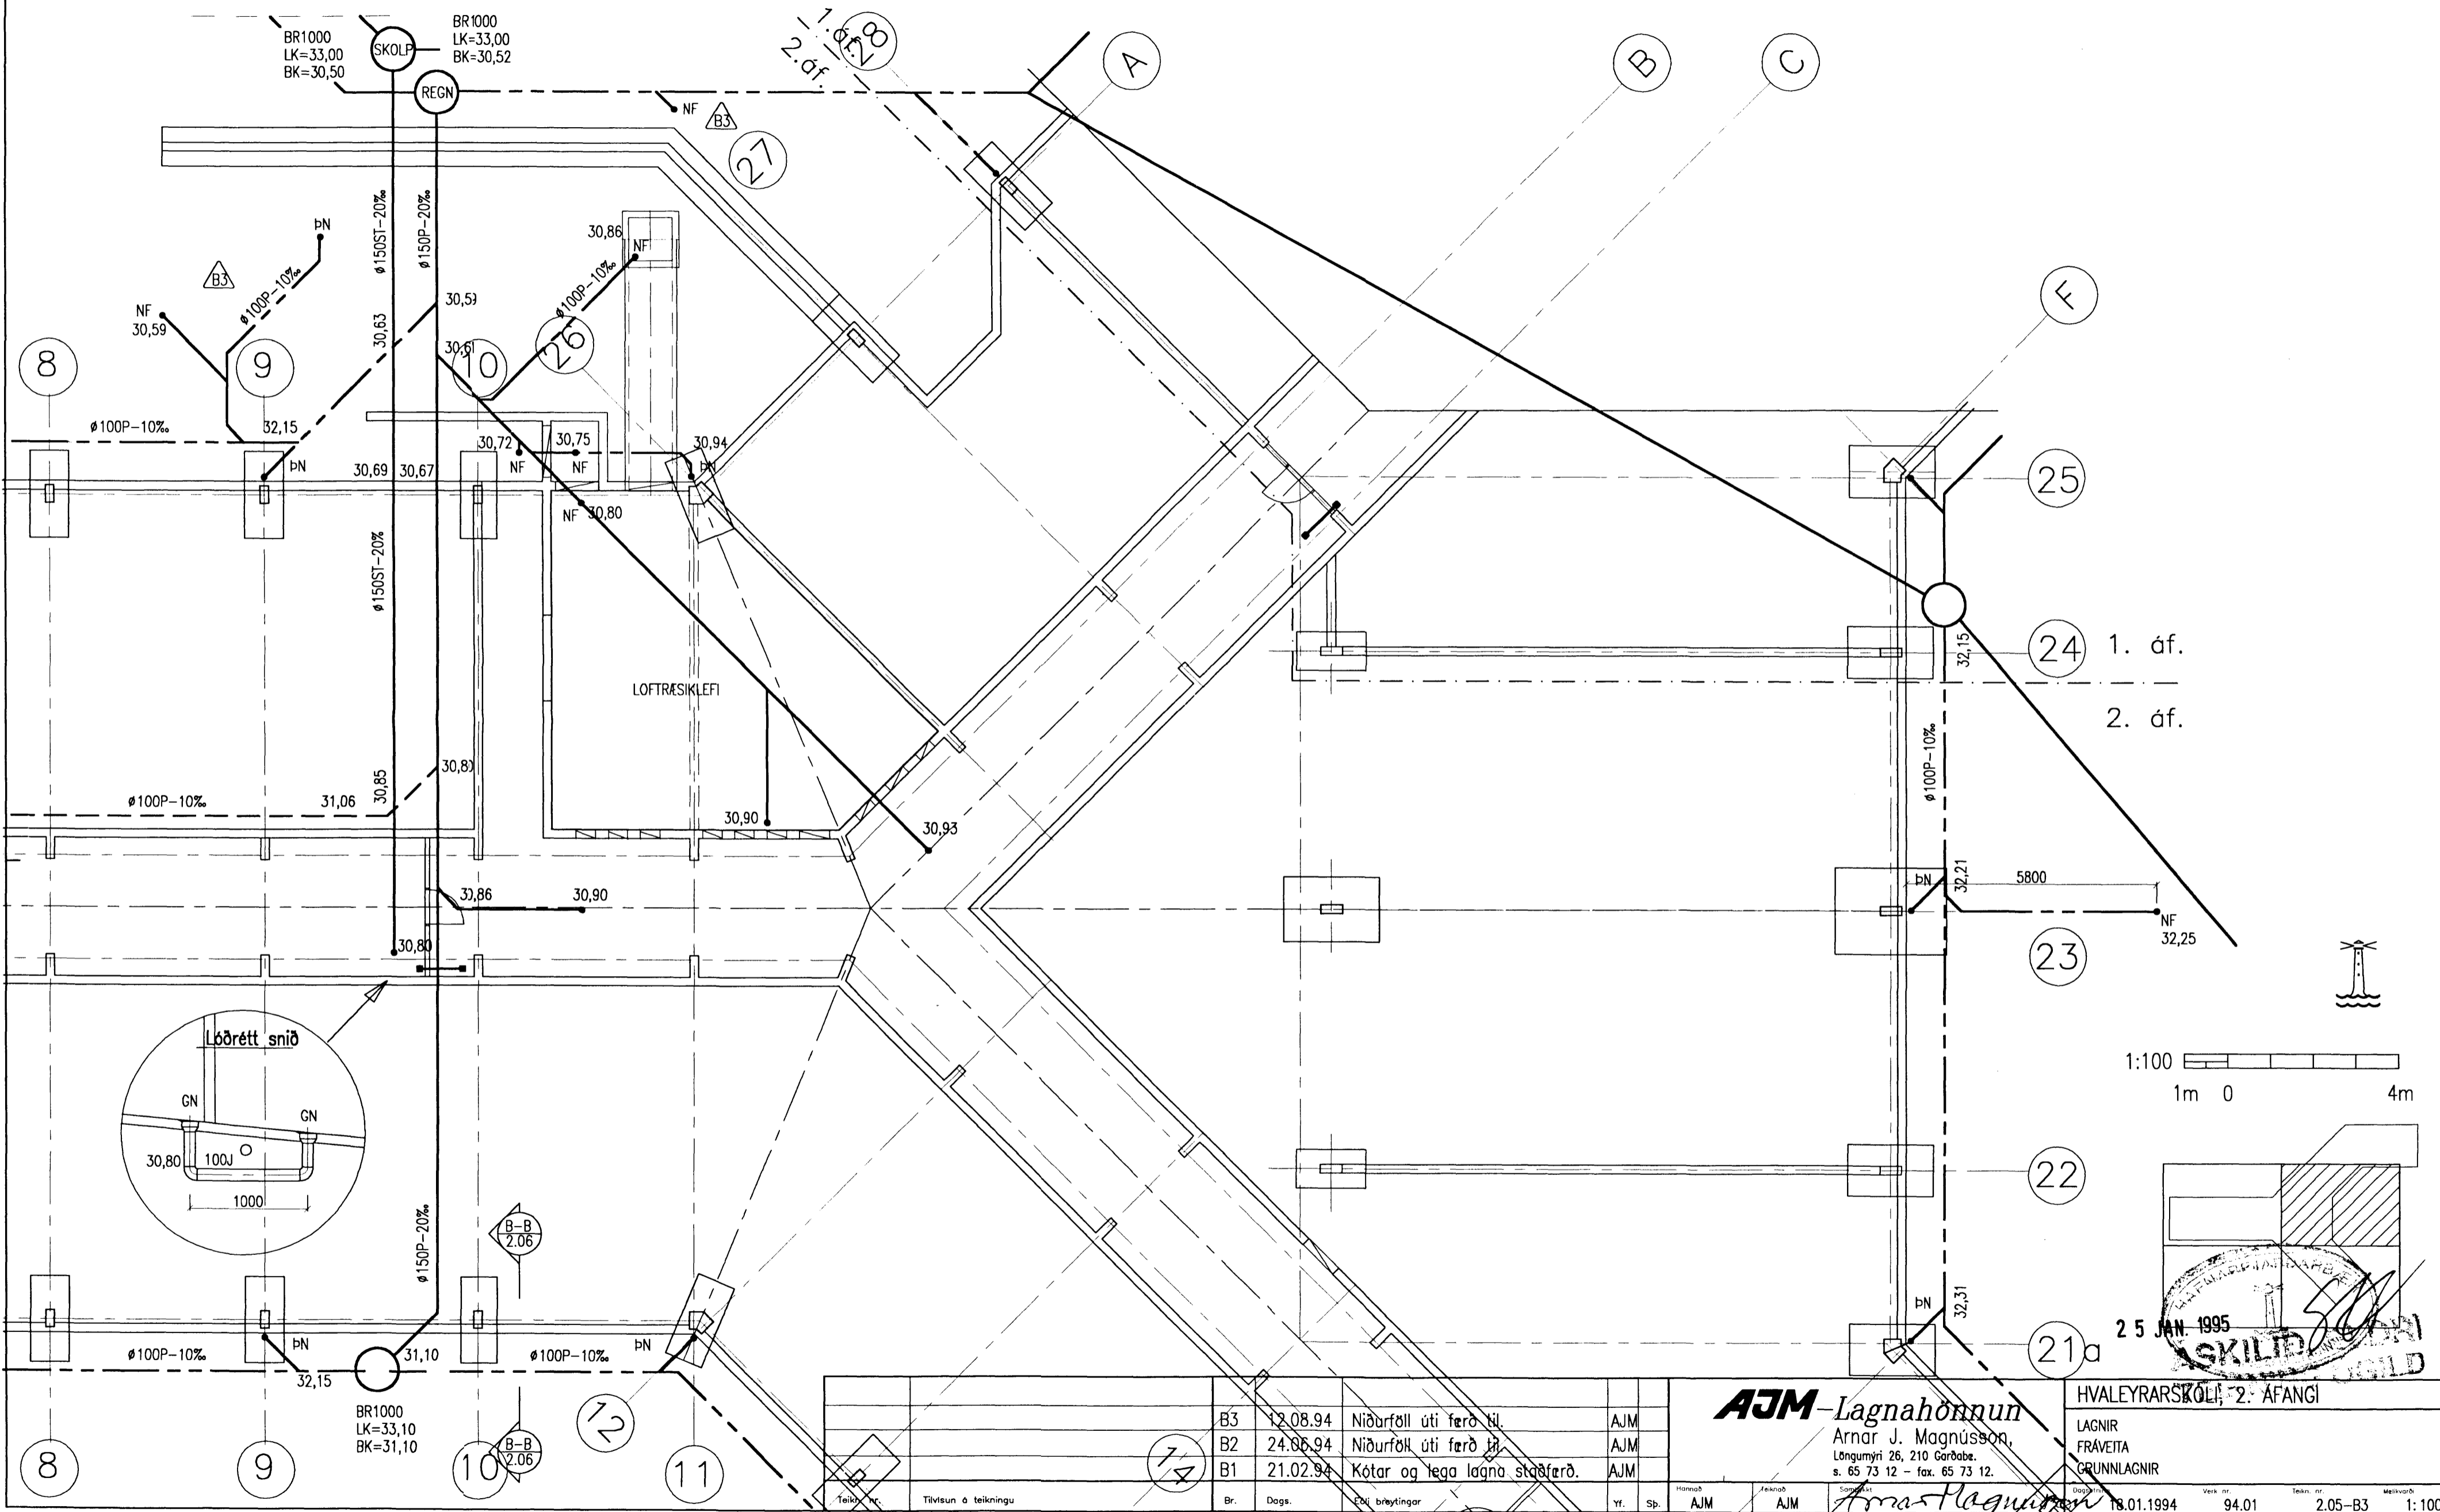

1:100
1m 0 4m

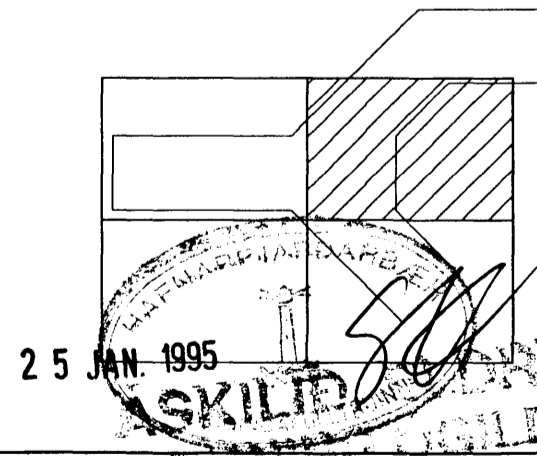

Br.	Dags.	Efni breytingar	Yf.	Sp.	Hannað	Teiknað	Sannað	Dagsetning	Verk nr.	Teikn nr.	Málsvæði
B3	12.08.94	Niðurföll úti færð til.	AJM								
B2	24.06.94	Niðurföll úti færð til.	AJM								
B1	21.02.94	Kótar og lega lagðar staðfærð.	AJM								

AJM-Lagnahönnun

Arnar J. Magnússon,
Löngumýri 26, 210 Garðabæ,
s. 65 73 12 - fax. 65 73 12.

HVALEYRARSKÓLI, 2. ÁFANGI

LAGNIR
FRÁVEITA
GRUNNLAGNIR

Dagsetning: 18.01.1994
Verk nr.: 94.01
Teikn nr.: 2.05-B3
Málsvæði: 1:100