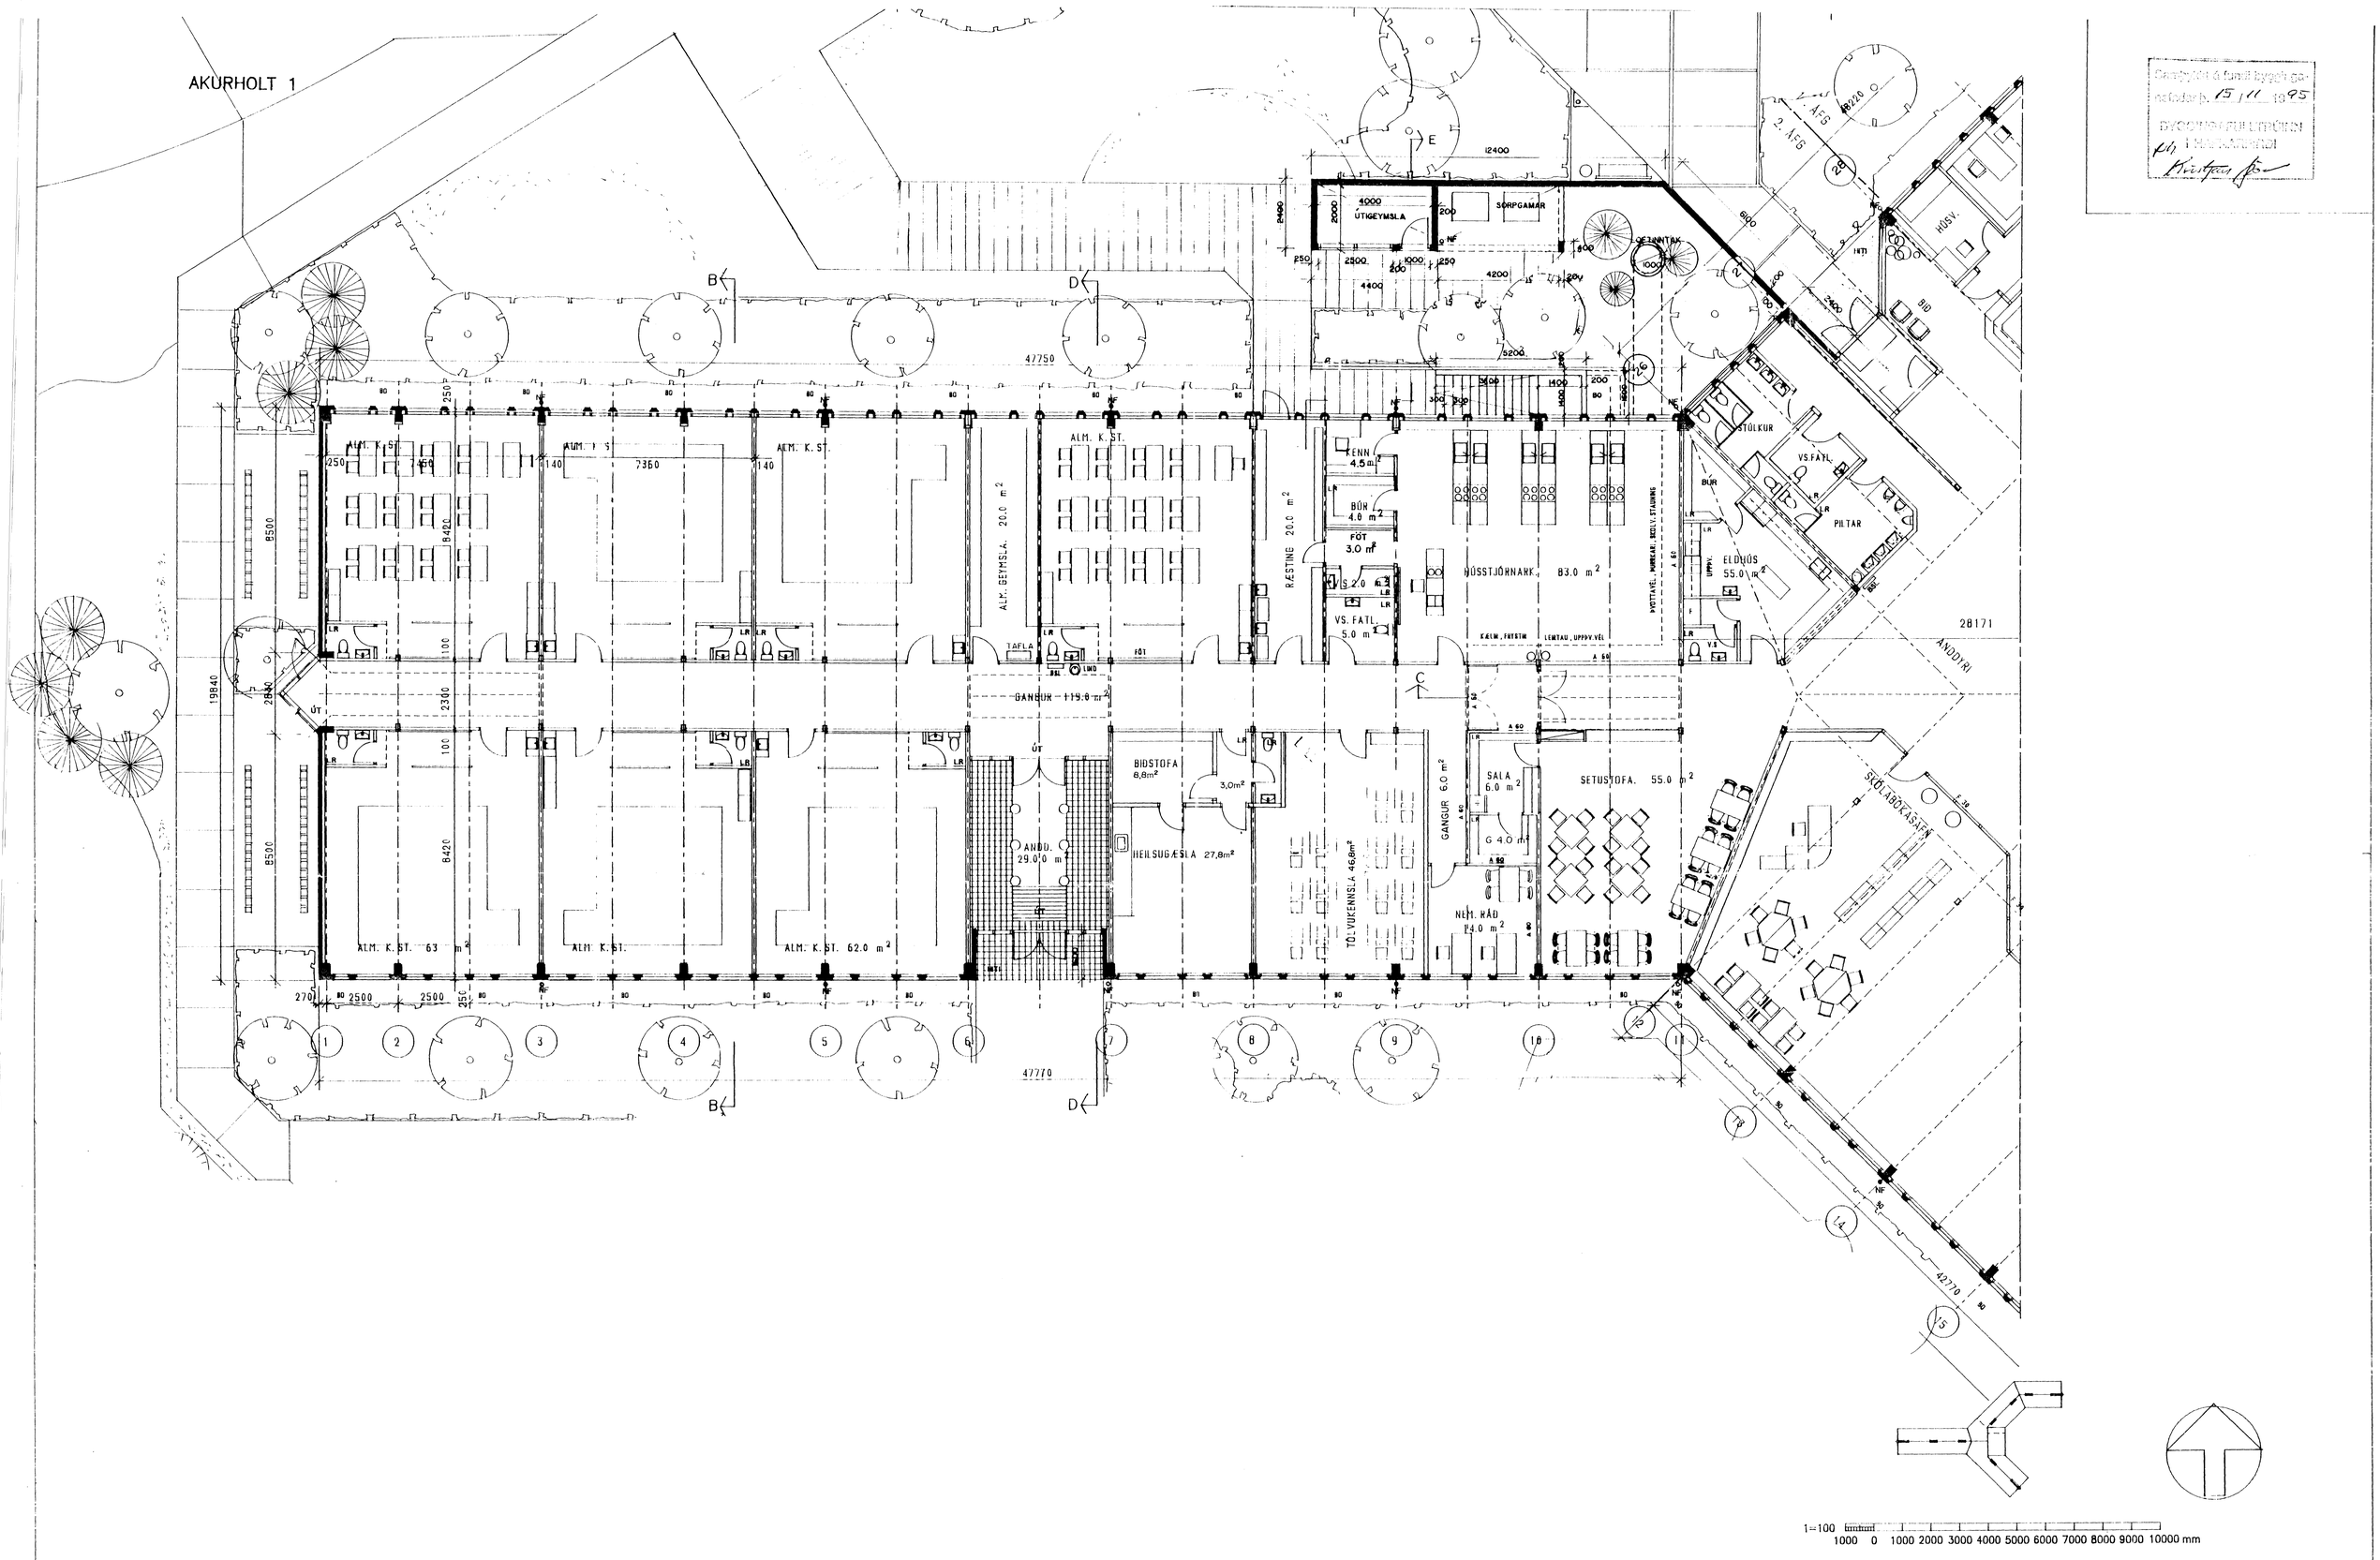

DAGS		BREYTING	SAMÞ	TEIKNINGARHEITI		HVALEYRARSKÓLI 2. ÁFG.		
4/5 94	A	A 60 HURÐ Á GANGI		GRUNNMYND 2				
31.'95	B	BSL Í ANDDYRI						
28.02/95	C	LÓÐ		MÆLIKVARÐI	TEIKNAÐ	VERKNR.	TEIKNINGARNR.	BR.
08.11.95	D			1 : 100	27. 01. 1994	324	109	C
	E							

ARKITEKTASTOFAN
ÖRMAR ÞÓR GUÐMUNDSSON ÖRNÓLFUR HALL FAÍ DSSA
BORGARTÚN 17 105 REYKJAVÍK SÍMI 626833 PÓSTFAX 623181