


GRUNNMYND 1:50

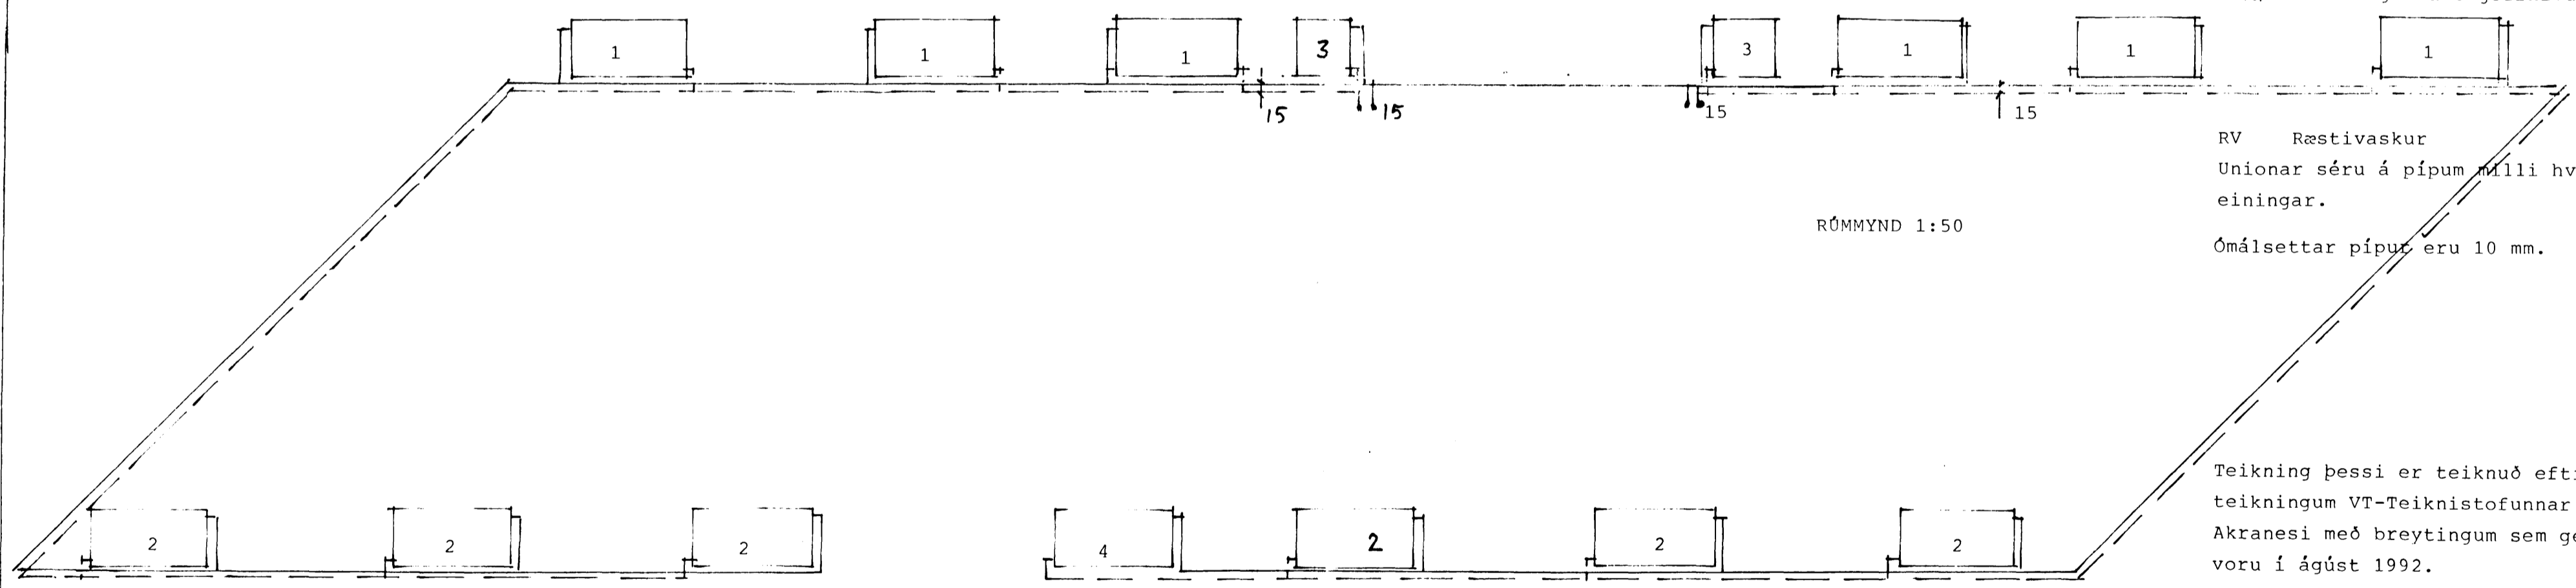

RÓMMYND 1:50

SKÝRINGAR

- Hitalögn framrás
- - - Hitalögn bakrás
- . - Heitt vatn
- . . Kalt vatn

Vatnslagnir innanhúss eru skrúfuð galv. rör óeinangruð.

Hitalagnir innanhúss eru svört skrúfuð rör.

Upphengjur er Hilti festingar. Pípur einangrist ekki.

- • Lagnir niður í gegnum gólf tengjast undirlögnum.

VS Vatnssalerni
HL/GN Handlaug ásamt gólfniðurfalli


RV Ræstivaskur
Unionar séru á pípum milli hverrar einingar.

Ómálsettar pípur eru 10 mm.

Teikning þessi er teiknuð eftir teikningum VT-Teiknistofunnar, Akranesi með breytingum sem gerðar voru í ágúst 1992. Snyrtingar voru færðar.

OFNASKRÁ STELRAD-OFNAR t 40°C						
NR:	FJÖLDI:	GERD:	HÆD:	LENGD:	AFKÖST WÖTT:	SAMTALS:
1	6	21	600	800	6 x 853	5118
2	6	11	600	1120	6 x 788	4728
3	2	11	600	480	2 x 338	676
4	1	22	600	960	1 x 1485	1485
						12007W

Framrásarlokar eru á öllum ofnum.

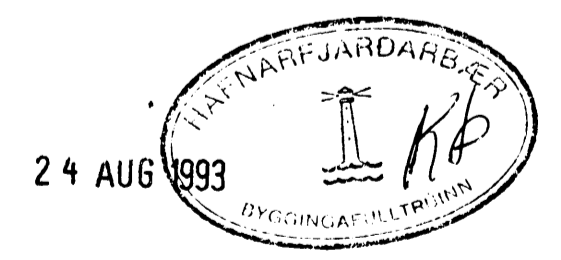

NÚNATAK HF KAPLAHRAUNI 2-4 HAFNARFIRDI	
HVALEYRARSKÓLI	SÍMI 653288
FÆRANLEGAR KENNSLUSTOFUR	NR: 93-07.03
VATNS- OG HITALAGNIR, INNI	
Teiknað: HS	
HAFNARFIRDI 23. ágúst 1993	