


ELDVARNIR
 ALLAR KENNSLUSTOFUR ERU MED A-60 VEGGJUM OG B-30 HURÐUM
 ALLIR VEGGIR AÐ GÖNGUM ERU A-60 VEGGIR
 A-60 HURÐARFLEKAR MED SEGULFESTU ERU Á GÖNGUM
 ALLAR KLÆÐNINGAR ERU Í FLOKKI 1.
 BO = BJÖRGUNARÖP
 BSL = BRUNASLANGA

BO = BJÖRGUNARÖP
 LR = LOFTREISING
 NF = NIÐURFALL

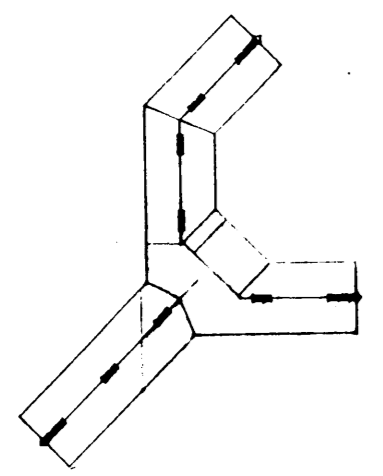

DAGS	BREYTING	SAMP	TEIKNINGARHEITI	VERKNR	TEIKNINGARNR.	BR
8/3 94	A SMÍÐAR / SPÓNSUGA		GRUNNMYND 1	324	108	F
12/4 94	B SMÍÐARSPÓNSUGAVÉLAR		MÆLIKVARDI			
4/5 94	C A 60 HURÐ A GANGI		TEIKNAD			
13.6.94	D HURÐ Í TÓNLISTARSTOFU		I : 100	27. 01. 1994		
03.01.95	E BSL Í ANDDYRI					
28.02/95	L60					