


Samþykkt á fundi bygginga-
nefndar þ. 28. 6. 1975
BYGGINGAFULLTRÚINN
Í HAFNARFIRÐI
Elli
Kristjánsson

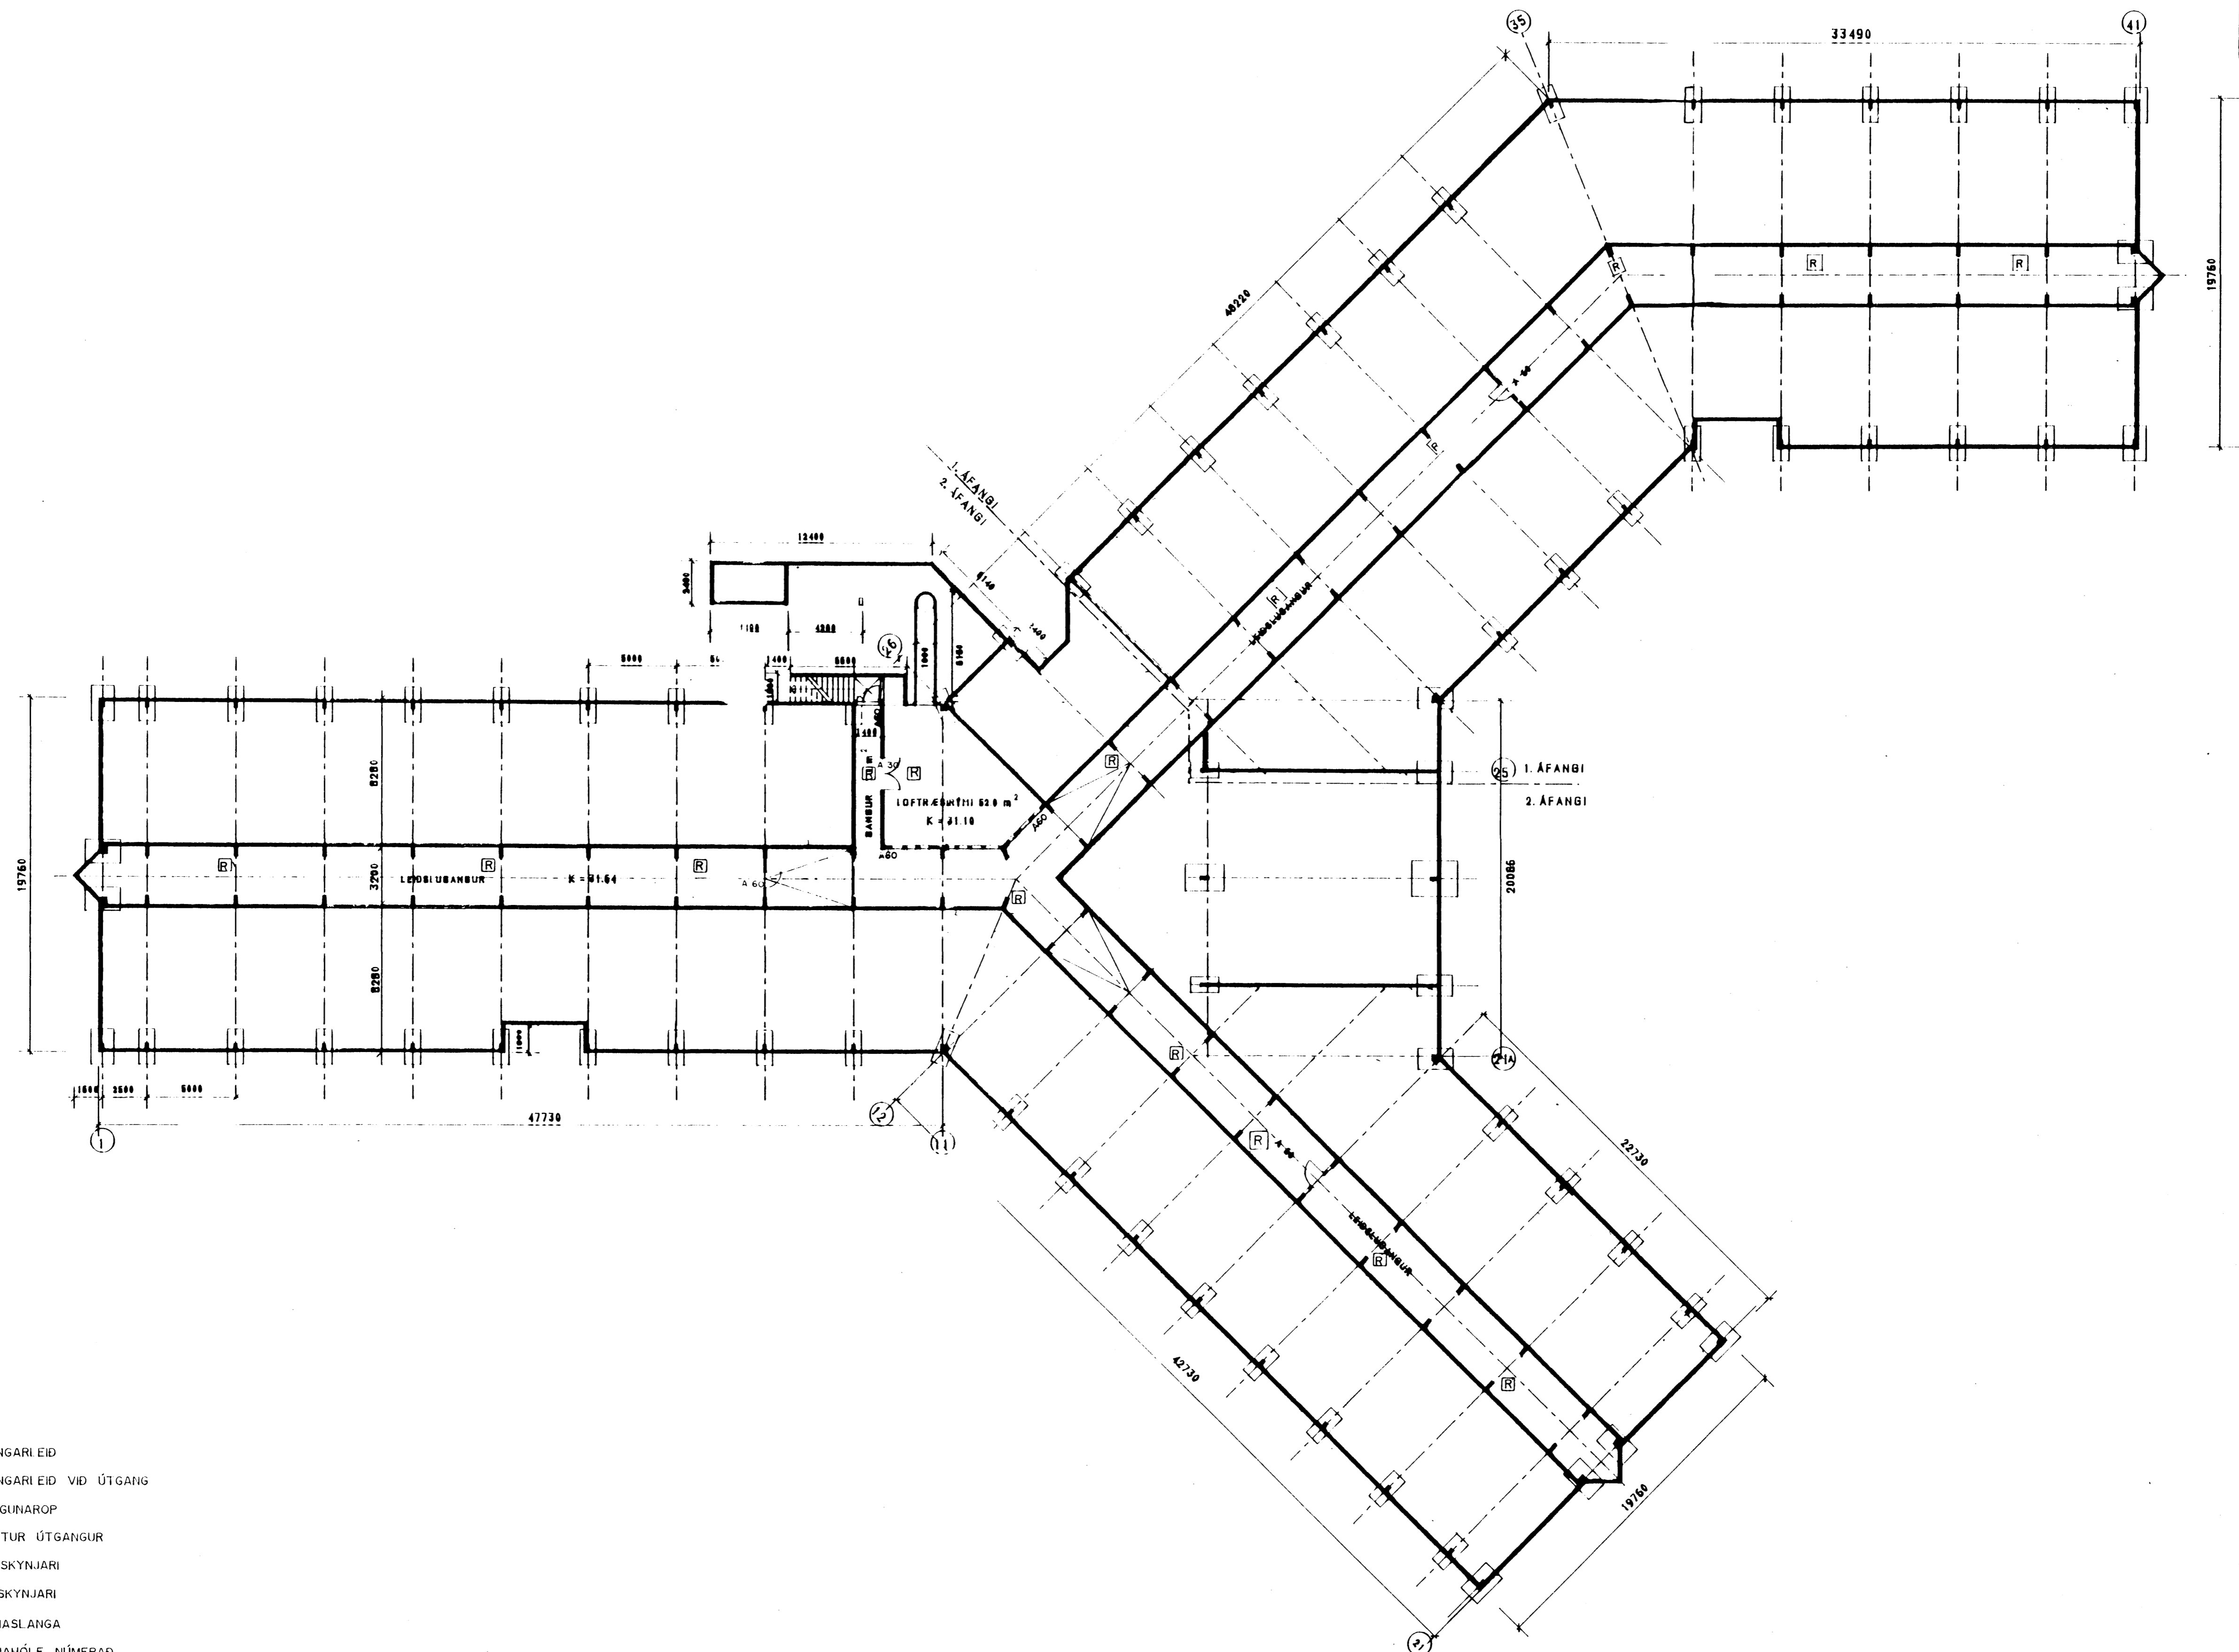

- RÝMINGARLEIÐ
- RÝMINGARLEIÐ VIÐ ÚTGANG
- BO BJÖRGUNAROP
- UT MERKTUR ÚTGANGUR
- R REYKSKYNJARI
- H HITASKYNJARI
- BSI BRUNASLANGA
- BRUNAHÖLF NÚMERAÐ

DAGS 4/5 94 7.02.95	BREYTING A 60 HURDIR HITA OG REYKSKYNJARAR	SAMP	TEIKNINGARHEITI GRUNNMYND AF KJALLARA OG SÖKKLUM	HVALEYRARSKÓLI
A B C D E F	MÆLIKVARDI 1 = 200	TEIKNAD 27.1.1994	VERKNR 324	TEIKNINGARNR IOI A
			BR B	ARKITEKTASTOFAN ORMAR ÞÓRVALDUR KRISTJÁNSSON ORNOI FUR HALL FAI DSSA BORGARTUN 17 105 REYKJAVIK SIMI 626833 POSTFAX 626835