
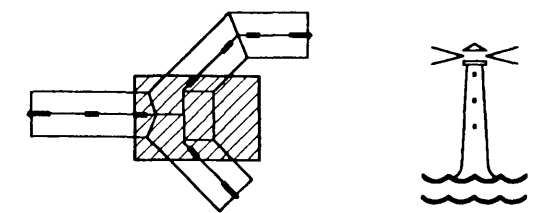


27 NOV. 1995 

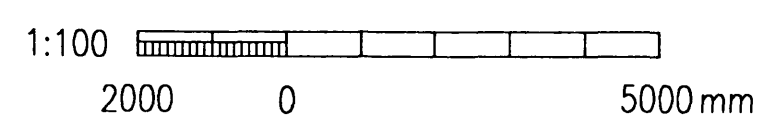

										<b>AJM-Lagnahönnun</b> Arnar J. Magnússon, Löngumýri 26, 210 Garbabe, s. 65 73 12 - fax. 65 73 12.		HVALEYRARSKÓLI, 2. ÁFANGI LAGNIR LOFTFRÉSILAGNIR GRUNNMYND MIDHLUTA, LAGNAGANGUR	
Teikn. nr.	Tilvitnun á teikningu	Br.	Daga.	Eðli breytingar	Yr.	Sp.	Hannað	Teiknað	Staðfest	Dagsetning	Verk nr.	Teikn. nr.	Málsvæði
		B1	22.11.95	Reyndarteikning.			AJM		<i>Arnar Magnússon</i>	21.04.1994	94.01	2.33-B1	1:100