
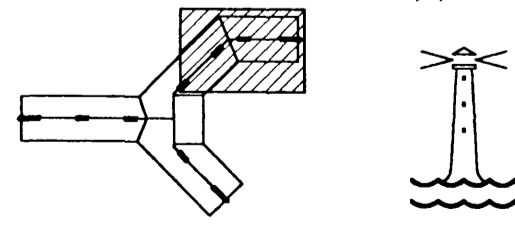


Allir lóðréttir stokkar eru til staðar og eru 68x180 mm.

Sjá snið á teikn. 2.39 (Snið í hnitalínu 10)

27 NOV. 1995 *[Signature]*

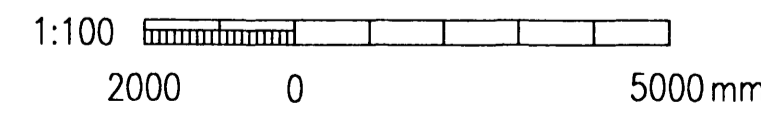

				AJM-Lagnahönnun				HVALEYRARSKÓLI, 2. ÁFANGI					
				Arnar J. Magnússon, Löngumýri 26, 210 Garbabe. s. 65 73 12 - fax. 65 73 12.				LAGNIR LOFTRÆSLAGNIR GRUNNMYND NORDAUSTURÁLMO, LAGNAGANGUR					
Teikn. nr.	Tilvæun á teikningu	Br.	Daga.	Eðli breytingar	Yr.	Sp.	Hönnað	Teiknað	Sambýtt	Dagsetning	Verk nr.	Teikn. nr.	Málsvæði
		B1	20.11.95	Reyndartekning			AJM	AJM	<i>Arnar Magnússon</i>	10.05.1994	94.01	2.40-B1	1:100