
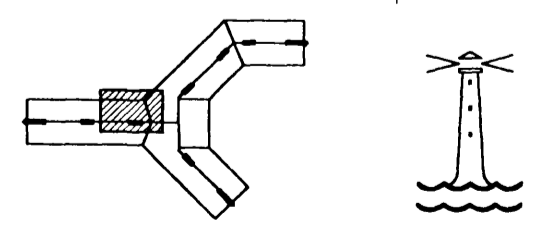


27 NOV. 1995

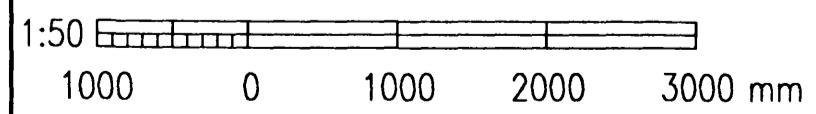

												<b>AJM-Lagnahönnun</b> Arnar J. Magnússon, Löngumýri 26, 210 Garðabæ, s. 65 73 12 - fax. 65 73 12.		HVÁLEYRARSKÓLI, 2. ÁFANGI LOFTFRÆSING LOFTFRÆSIKLEFI GRUNNMYND	
2.39	Snið A-A, C-C og D-D	B1	20.11.95	Reyndarteikning	AJM										
Teikn. nr.	Tilvitun á teikningu	Br.	Dags.	Eðli breytingar	Yf.	Sp.	Hönnuð	Teiknað	Semjafnað	Dagsetning	Verk nr.	Tekn. nr.	Meðvörð		
							AJM	AJM	Arnar Magnússon	21.04.1994	94.01	2.38-B1	1:50		