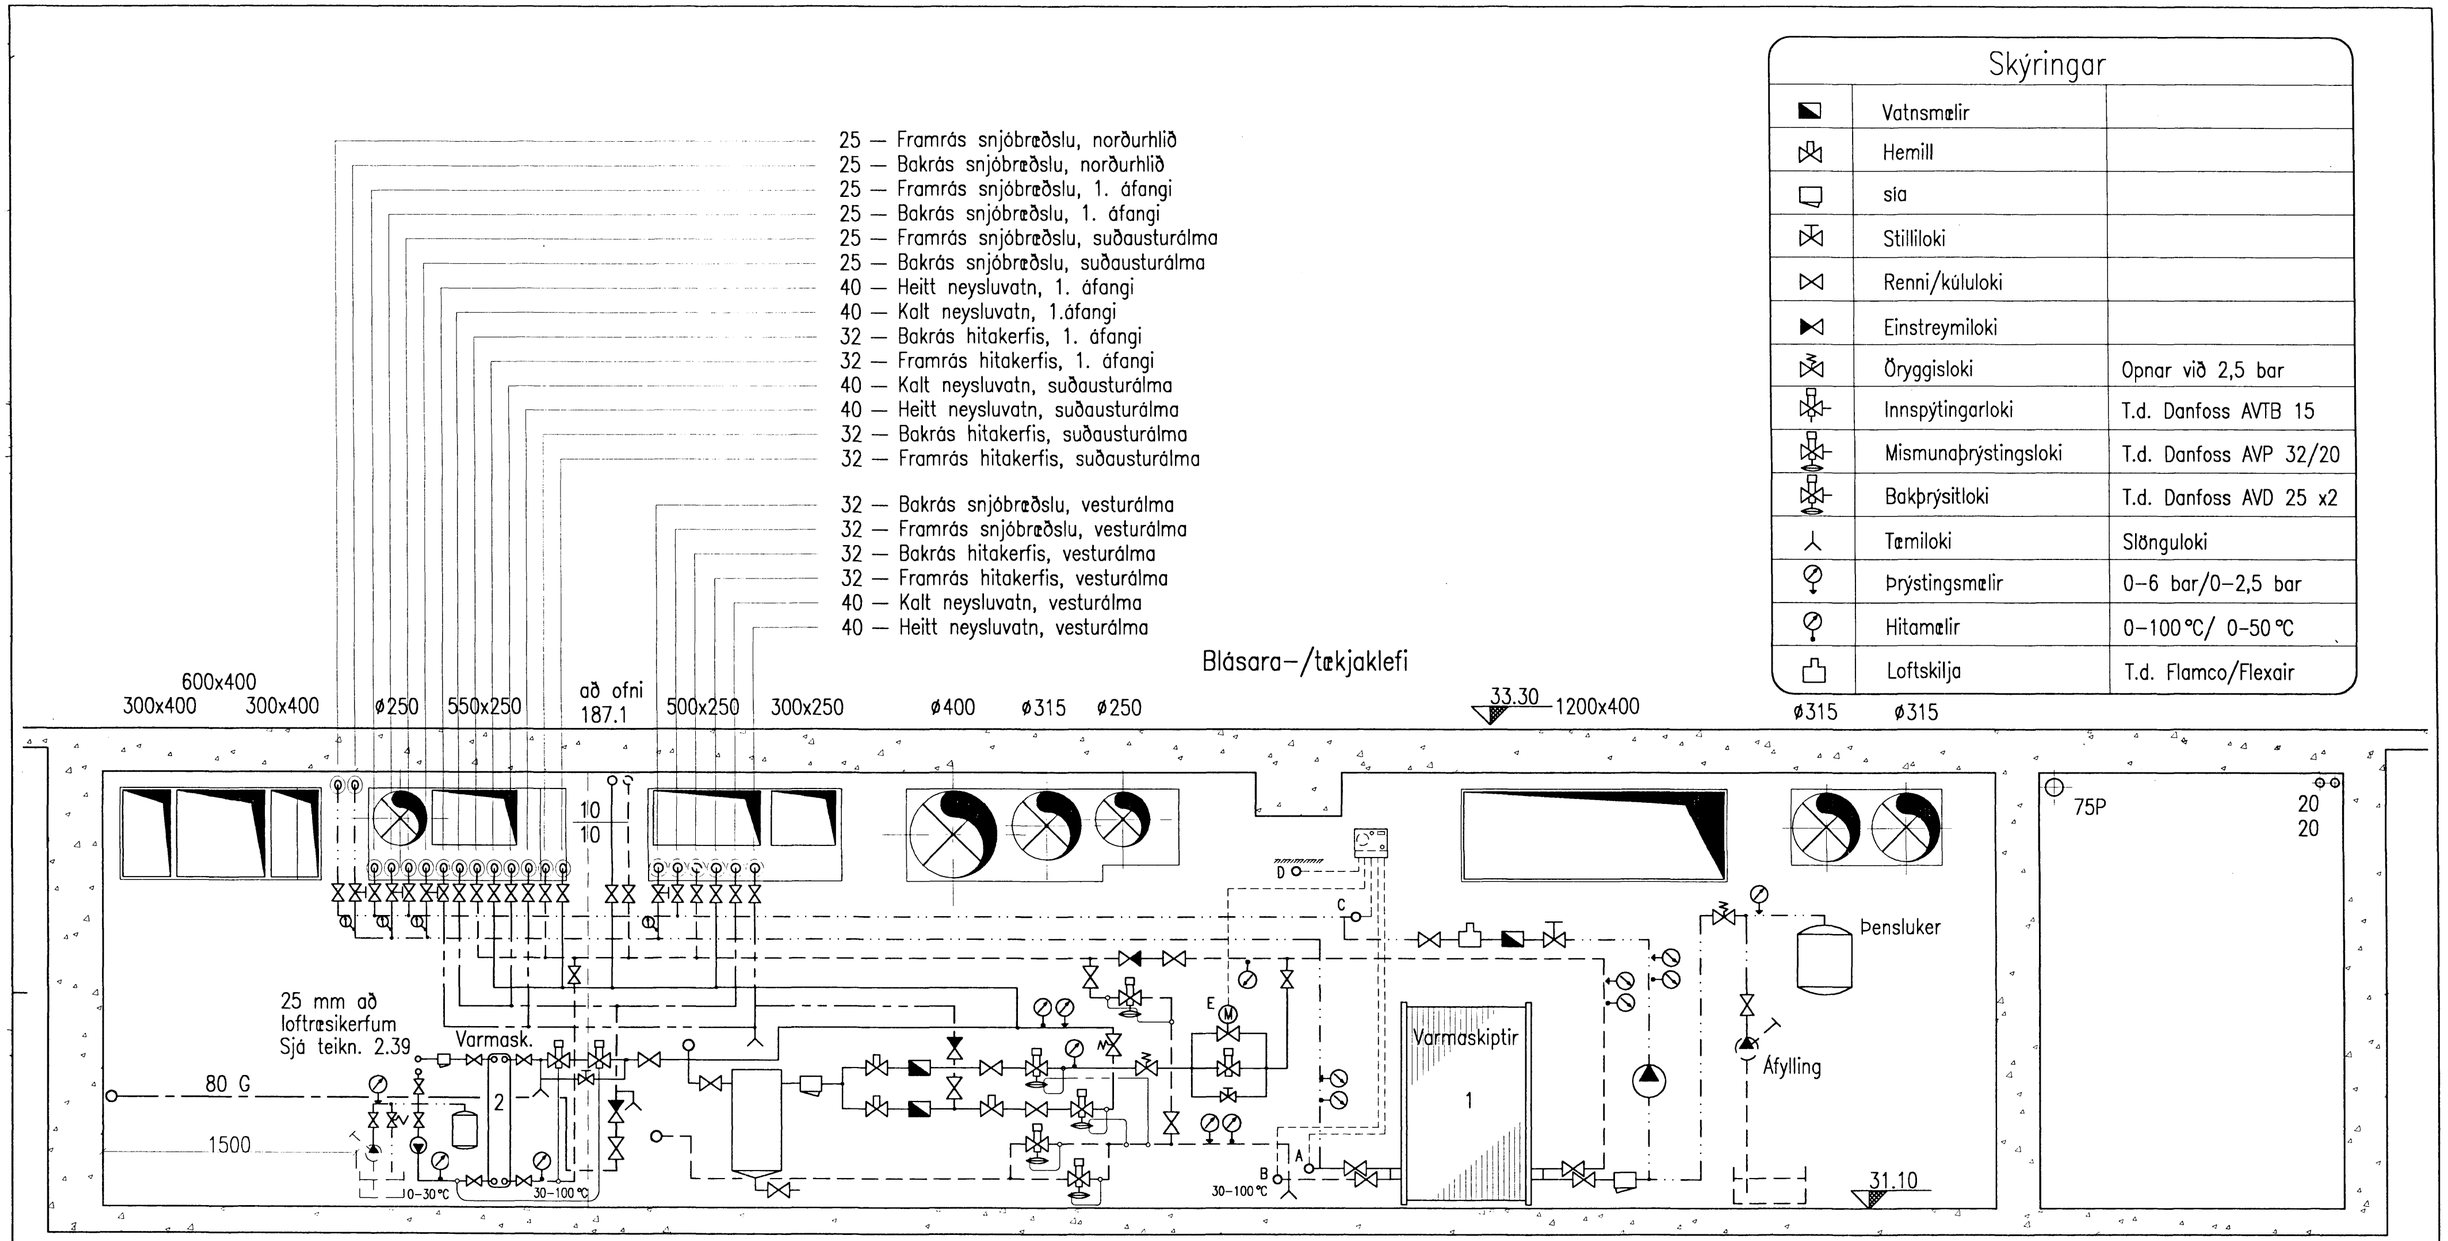

Skýringar

	Vatnsmælir	
	Hemill	
	sía	
	Stilliloki	
	Renni/kúluloki	
	Einstreymiloki	
	Öryggisloki	Opnar við 2,5 bar
	Innspýtingarloki	T.d. Danfoss AVTB 15
	Mismunaþrýstingsloki	T.d. Danfoss AVP 32/20
	Bakþrýsitloki	T.d. Danfoss AVD 25 x2
	Tæmiloki	Slönguloki
	Þrýstingsmælir	0-6 bar/0-2,5 bar
	Hitamælir	0-100°C/ 0-50°C
	Loftskilja	T.d. Flamco/Flexair

Varmaskiptir 2.
Afköst eru 86 kW
Hitaveita 75/35°C
Frostlögur 25/65°C
Þrýstifall undir 10 kPa.
T.d. Alfa Laval CB75-50H.
Lokað þensluker 8l/0,5 bar.
Dæla 0,56 l/s gegn 40 kPa
t.d. Grundfos UPS 25-80
AVTB 20 - 2stk.

Sverleiki röra:
Grind 50 mm
Varmask. 1, 50 mm
Varmask. 2, 25 mm
Áfylling og "bypass" 10 mm
Innspýting 15 mm.

Varmaskiptir 1.
Afköst eru 158 kW
Hitaveita 40/20°C
Frostlögur 15/35°C
Þrýstifall undir 10 kPa.
T.d. Alfa Laval M6-129MH-2
Lokað þensluker 25l/0,5 bar.
Dæla 2,1 l/s gegn 35 kPa,
t.d. Grundfos UPC 40-120

EPU 2370
A: Framrásarhiti,<60°C
B: Bakrásarhiti,<30°C
C: Bakrásarhiti, stýrandi
D: Útihitanemi, yfirborðs-
E: Mótorloki, fjölstöðu-, kv=2

HAFNARFJARÐARBÆR
06 SEPT. 1995
BYGGINGAFULLTRÚINN

1:20
1000 0 1000 mm

Teikn. nr.	Tilvísun á teikningu	Sp.	Dags.	Lýsing breytingar	Hönn.	Sp.
		B6	15.08.95	Reyndarteikning	AJM	
		B5	29.05.95	Stýring snjóbræðslu.	AJM	
		B4	07.10.94	Inntak fyrir kalt vatn	AJM	
		B3	12.08.94	Grjótskilja færð inn	AJM	
		B2	05.05.94	Varmaskiptar settir inn	AJM	
		B1	22.04.94	Loftræsistokkar sýndir	AJM	

AJM-Lagnahönnun
Arnar J. Magnússon,
Löngumýri 26, 210 Garðabæ.
s. 65 73 12 - fax. 65 73 12.

Hannað: AJM
Teiknað: AJM
Samþykkt: Arnar Magnússon

HVALEYRARSKÓLI. 2. ÁFANGI
LAGNIR
HITA- OG NEYSLUVATNSLAGNIR
INNTAKSGRIND

Dagsetning	Verk nr.	Teikn. nr.	Mælikvarði
10.04.1994	94.01	2.22-B6	1:20