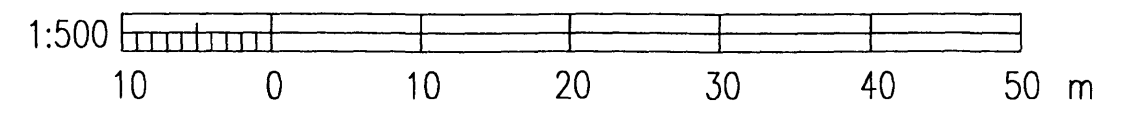

SKÝRINGAR
 Kaldvatnsinntak skal vera sinkhúðuð og bikað stöðugt þar sem hún fer í gegnum útvegg. Fyrir útan vegg komi loki með spindli upp úr jörð.



				AJM-Lagnahönnun				HVALEYRARSKÓLI, 2. ÁFANGI				
				Arnar J. Magnússon, Längumyrri 26, 210 Garðabæ. s. 65 73 12 - fax. 65 73 12.				LAGNIR AFSTÖÐUMYND OG INNTÖK				
Teikn. nr.	Tilvisun á teikningu	Br.	Dags.	Eðli breytingar	Yf.	Sp.	Hönnuð	Teiknað	Dagsetning	Vers. nr.	Teikn. nr.	Málsvið.
		B1	07.10.94	Nýtt inntak fyrir kalt vatn.			AJM	AJM	02.03.1994	94.01	2.01-B1	1:500