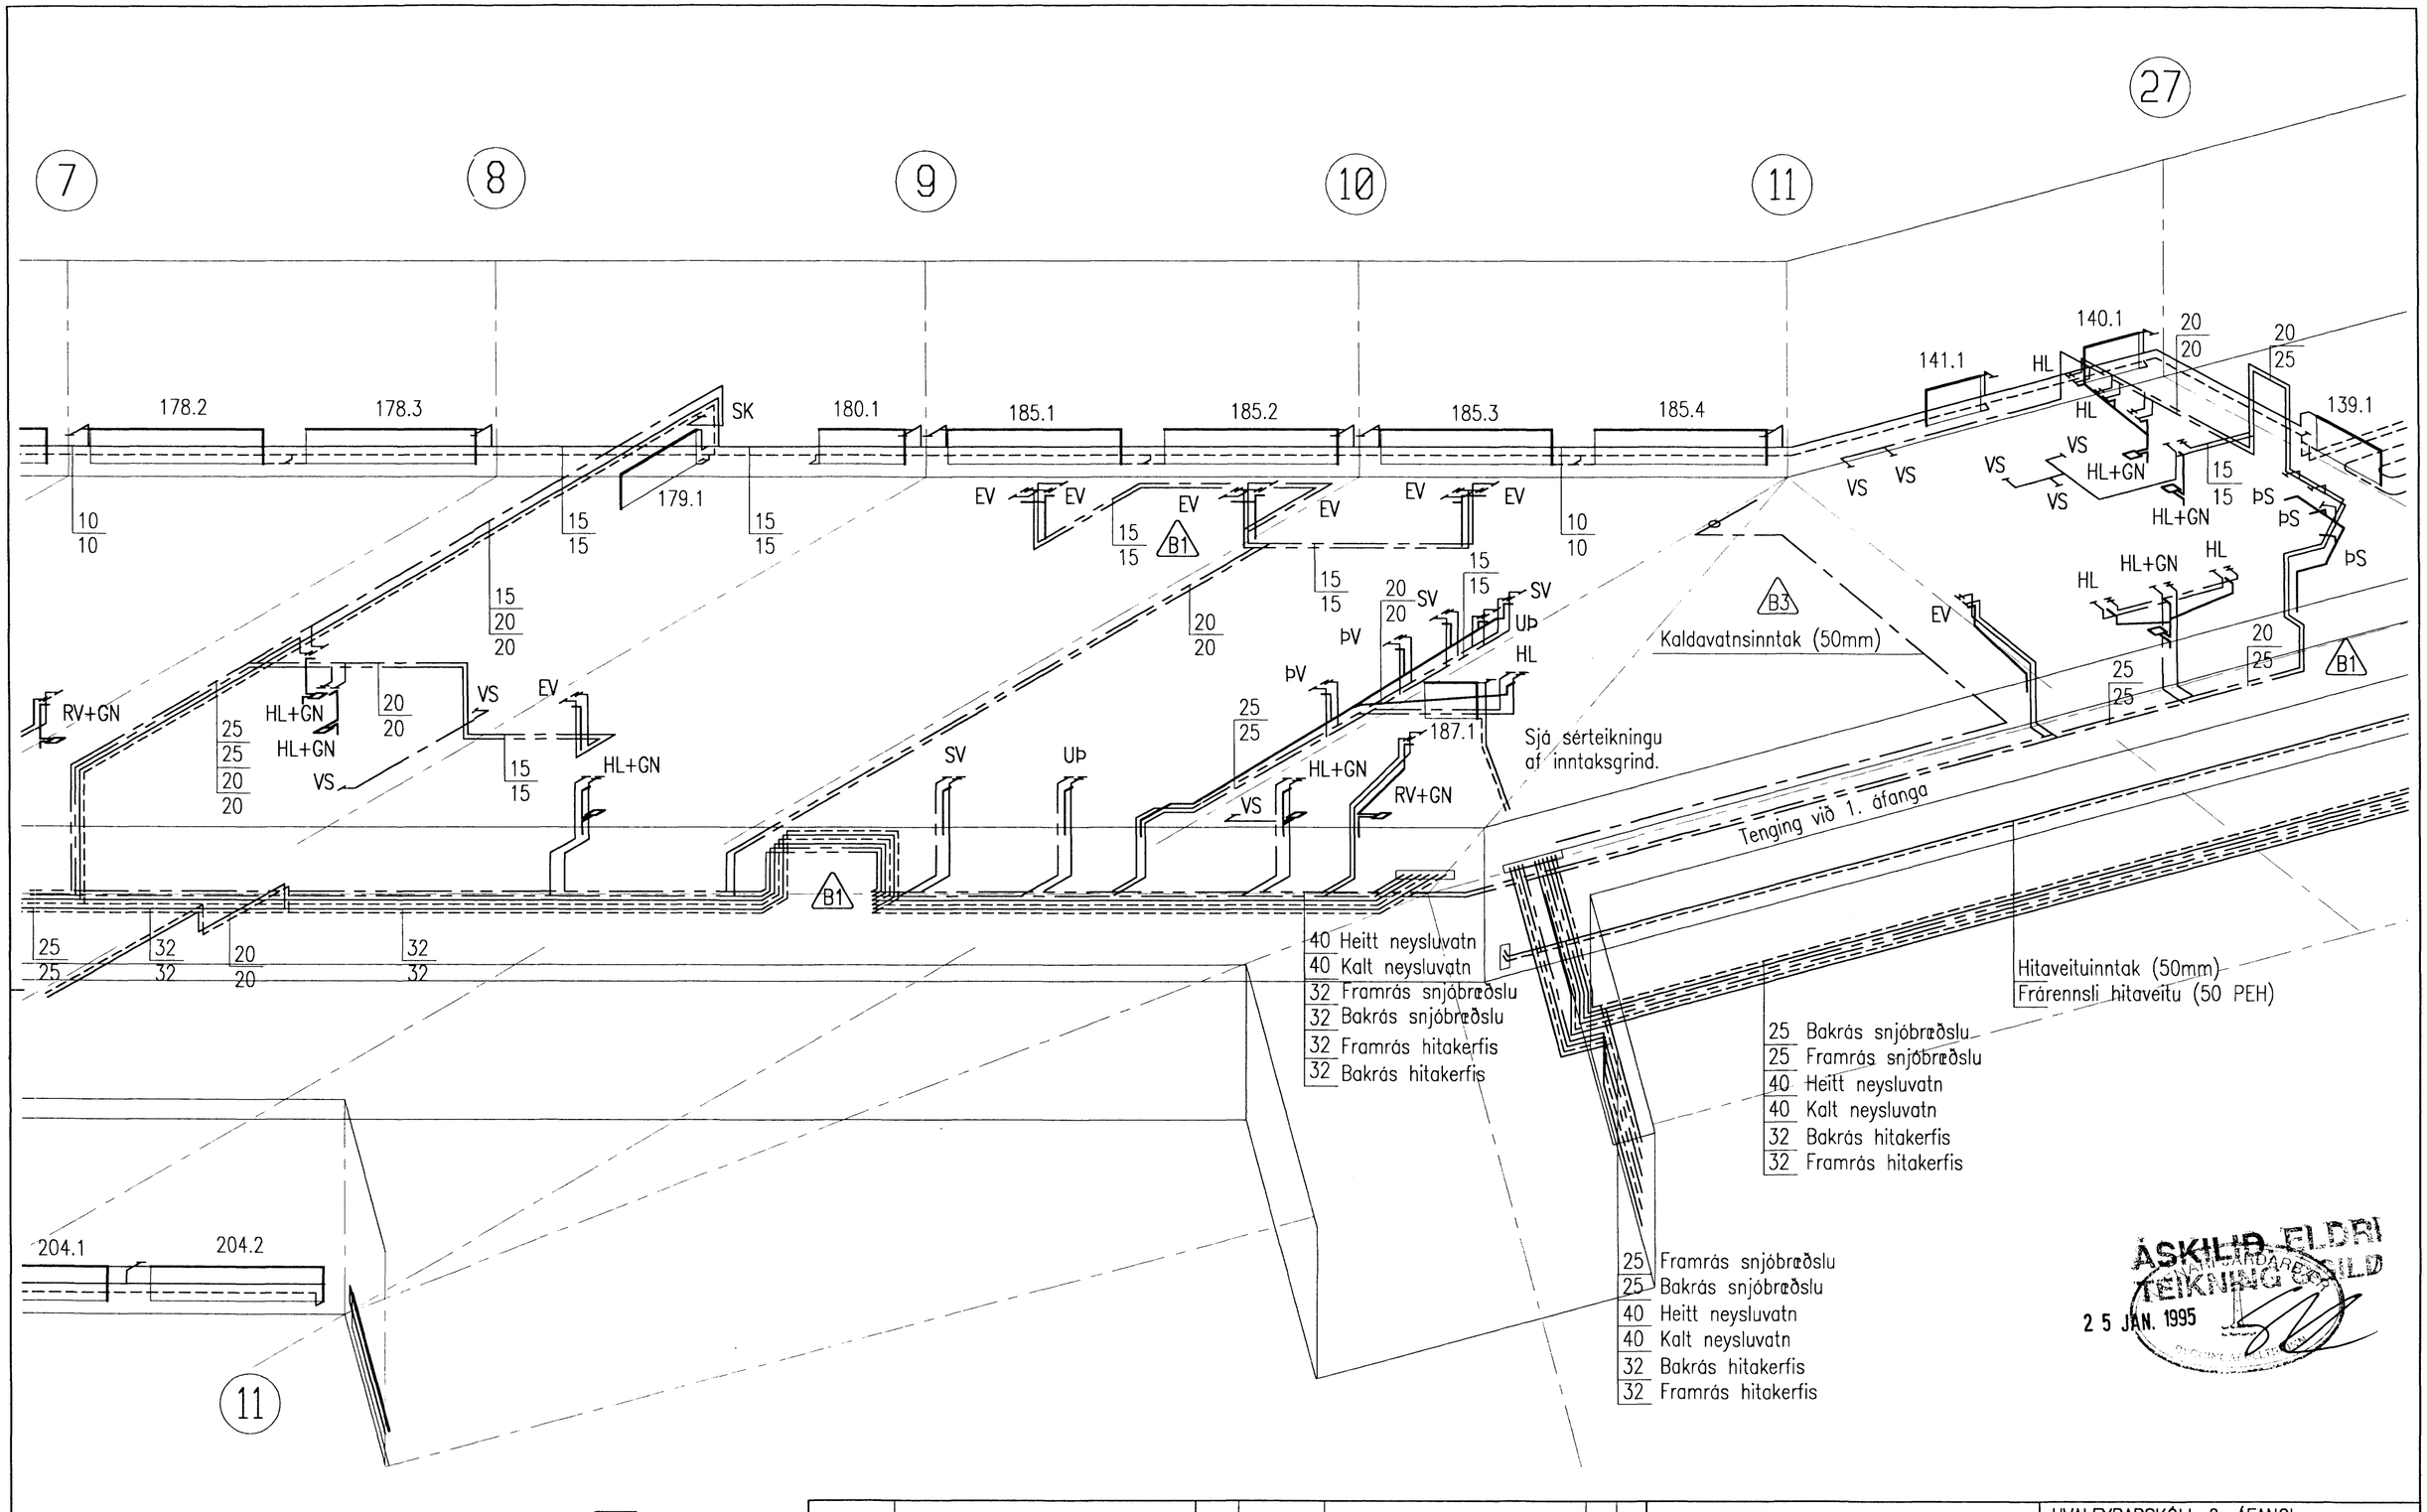

Teikn. nr.	Tilvísun á teikningu	Br.	Dags.	Eðli breytingar	Yf.	Sp.
		B3	07.10.94	Inntak fyrir kalt vatn.	AJM	
		B2	12.08.94	Lagnir færðar í veggraufar	AJM	
		B1	25.04.94	Lögnum hliðrað til.	AJM	

AJM-Lagnahönnun
Arnar J. Magnússon,
Löngumýri 26, 210 Garðabæ.
s. 65 73 12 – fax. 65 73 12.

HVALEYRARSKÓLI, 2. ÁFANGI

LAGNIR
FRÁVEITU-, HITA- OG NEYSLUVATNSLAGNIR
RÚMMYND MIDHLUTA

Hannað	Teiknað	Samþykkt	Dagsetning	Verk nr.	Teikn. nr.	Mælikvarði
AJM	AJM	Arnar Magnússon	25.03.1994	94.01	2.20-B3	1:50