
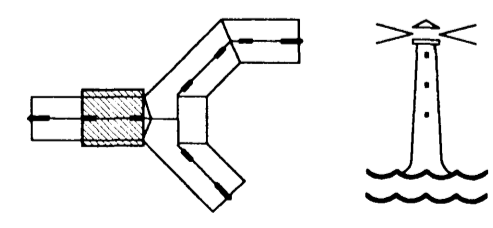


2 5 JAN. 1995
 HAFNARFJARÐARH
 ÁSKILDINGA
 TEIKNING ÓGILD

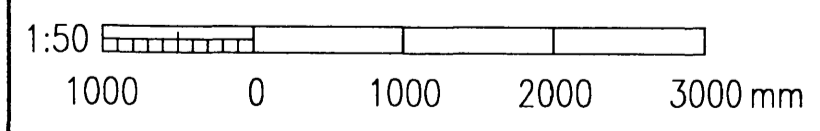

								AJM-Lagnahönnun				HVALEYRARSKÓLI, 2. ÁFANGI			
								Arnar J. Magnússon, Löngumýri 26, 210 Garðabæ, s. 65 73 12 - fax. 65 73 12.				LAGNIR FRÁVEITU-, HITA- OG NEYSLUVATNSLAGNIR RÚMMYND VESTURÁLMI, HITALINUR 6 TIL 10			
Teikn. nr.	Tilvisun á teikningu	Br.	Dags.	Eðli breytingar	Yf.	Sp.	Hannað	Teiknað	Staðfest	Dagsetning	Verk nr.	Teikn. nr.	Málkvæði		
			B1	25.04.94	Gölfniðurföllum fækkað.		AJM		Arnar J. Magnússon	22.04.1994	94.01	2.24	1:50		