

Teikn. nr.	Tilvisun á teikningu	Br.	Dags.	Eðli breytingar	Yr.	Sb.
		B1	08.05.94	Loftmagn aukið í böðum.	AJM	


**AJM**-Lagnahönnun

Arnar J. Magnússon,  
Löngumýri 26, 210 Garðabæ,  
s. 65 73 12 - fax. 65 73 12.

HVALEYRARSKÓLI, 2. ÁFANGI

LAGNIR  
LOFTRÆSILAGNIR  
GRUNNMYND SUDAUSTURÁLMO, OFAN GÓLFIS

Dagsetning 21.04.1994 Verk nr. 94.01 Teikn. nr. 2.37-B1 Málsvæði 1:100

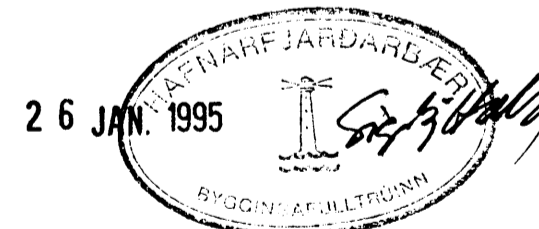

ÁSKILIÐ, ELDRI  
TEIKNING ÓGILD