
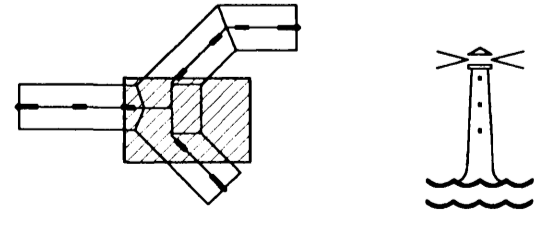


25 JAN. 1995

ASKILD, ELÐRI
TEIKNING OGILD

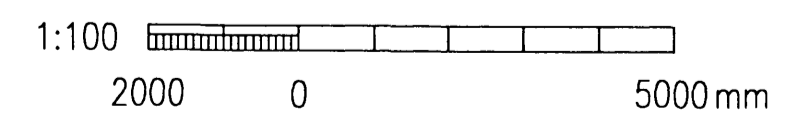

Teikn. nr.		Tilvisun á teikningu		Br.	Dags.	Eðli breytingar	Yf.	Sp.	Höfundur	Teiknari	Stofnun	Dagsetning	Verk nr.	Teikn. nr.	Málsvæði
				B1	08.07.94	Snjóbræðsla við niðurfall.	AJM		AJM	AJM	Arnar Magnússon	28.04.1994	94.01	2.28-B1	1:100

AJM-Lagnahönnun

Arnar J. Magnússon,
Löngumýri 26, 210 Garðabæ,
s. 65 73 12 - fax. 65 73 12.

HVALEYRARSKÓLI, 2. ÁFANGI

LAGNIR
SNJÓBRÆDSLULAGNIR
AUSTAN VIÐ FJÖLNYTISAL