
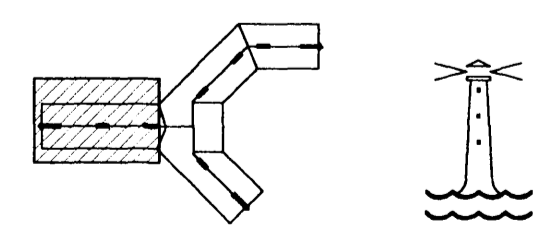


25 JAN. 1995
 HAFNARFJÁRDARBEIÐ
 ÁSKILID, ELÐRI
 TEIKNING OGILD

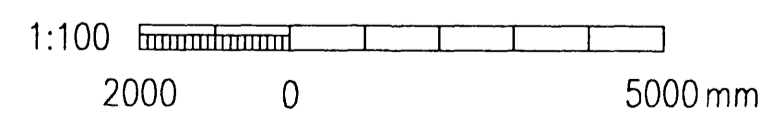

										AJM-Lagnahönnun Arnar J. Magnússon, Löngumýri 26, 210 Garðabæ, s. 65 73 12 - fax. 65 73 12.		HVALEYRARRSKÓLI, 2. ÁFANGI LAGNIR HITA- OG NEYSLUVATNSLAGNIR GRUNNMYND VESTURÁLMI	
		B2	15.12.94	Bætt við ofni 190 á göngum	AJM								
		B1	25.04.94	Tenging ofna.	AJM								
Teikn. nr.	Tilvisun á teikningu	Br.	Dags.	Eðli breytingar	Yf. Sp.	Staðnám	Teiknám	Teikn.	Dagsetning	Verk nr.	Teikn. nr.	Skala	
						AJM	AJM	Arnar Magnússon	21.03.1994	94.01	2.15-B2	1:100	