

**BS1 SNID**  
118 Mkv. 1:10

**F21 FESTING**  
Mkv. 1:20

**F21 FESTING**  
Mkv. 1:20

**LÁGFÆRING A FÆSTINGU I HÖSLUNU NR. 21**

Varðandi frágang á þakköntum er vísað til sérteikninga arkitekts nr. 304 25 mm krossviður WPB

MÜRBOULTAR LÍMFESTING UPAT UKA 3 EAP 7 stk M12x160 V/G c/c 320 /einingu festidýpt minnst 90 mm korni í miðja einingu

FORSTEYPT EINING Varðandi forsteyptar einingar er vísað til sérteikninga framleiðanda Loftorka h.f./ Sveinn Ingólfsson, verkfr.

Stálplata 300x60x8 mm, 7 stk/einingu Heit zínkhúðu. Göt 2 stk ø21 mm/pl.

MÜRBOULTAR LÍMFESTING UPAT UKA 3 EAP 7 stk M12x160 V/G c/c 320 /einingu festidýpt minnst 90 mm

47x225-K18 c/c600 sperrur

BMF þakásafesting 210 negling 6+6 KS40/40 1 stk festing á hvorn enda sperru, zig-zag

reim 50x100, fúvarin

MÜRBOULTAR FÆSTING UPAT EXA M8/55x122 V/G c/c 600 festidýpt minnst 65 mm, SKÍFUR 24x24x2,4 6K12

LY. K85 c200 L=1400

Mkv. 1:10

M20x200-8.8 GALV. SKÍFA 60x60x6 mm

MÜRBOULTI LÍMFESTING UPAT UKA 3 EAP 1 stk M20x220 V/G festidýpt minnst 170 mm Steyptur biti

Mkv. 1:10

VINKILL 150x100x10 mm L=150 mm, heitzínkhúðuður 2 stk ø22 mm göt

M20x200-8.8 GALV. SKÍFA 60x60x6 mm

VEGGEINING NR. 9 eða NR.10 I HÖSLUNU 21

VEGNA MISTAKA VERKTAKA/LOFTORKU SETI FÆSTING: 1 stk BMF betonvinkel P 150x75, d=17,5 1 stk múrbolti M16

LÁGFÆRING VÍÐBOVAR FÆSTINGAR: 2 stk BMF betonvinkel type P 150x75, d=14 2 stk múrboltar UPAT EXA M12x153 V/GALV/VINKIL bordsýpt 90 mm

Steyptur biti

**T1 SNID**  
118 Mkv. 1:20

**SS3 SNID**  
101 108 Mkv. 1:20

HÆGRI HELMINGUR ER SPEGILMYND

2K16 L=2000

K35,765

K35,35

**F21 FESTING**

**SS2**  
101 107

K33,30

K33,30


K35,74

**SS3c**  
101 108


**SS3b**  
101 108

**SS3**

ÁSKILIÐ, ELDRI TEIKNING ÓGILD

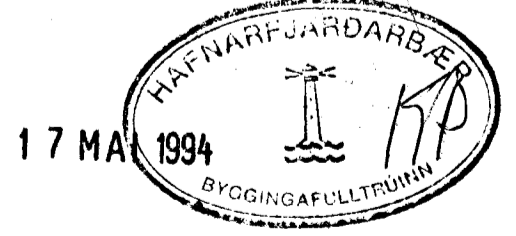


**TILVÍSUN:**  
Teikning nr. 100, alm. skýringar.  
Teikningar nr. 118 til 134

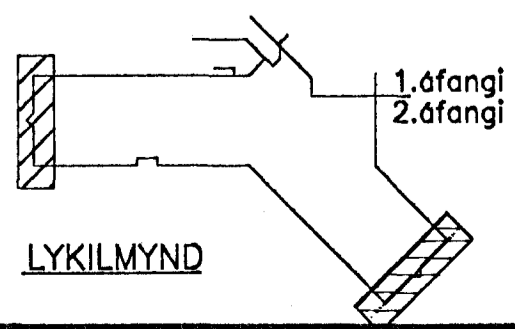

I			
H			
G			
F			
E			
D			
C	5.5.94	F21, Lagfæring í höslun nr. 21	EE
B	16.4.94	BS1	EE
A	16.3.94	Gert af teikna. Breytt festingum	EE
DAGS.	BREYTING		SAMP.

**HVALEYRARSKÓLI**  
**HAFNARFIRÐI, 2.áfangi.**  
ALVERKTAKI:  
**FRÍÐJÓN OG VÍÐAR H.F.**

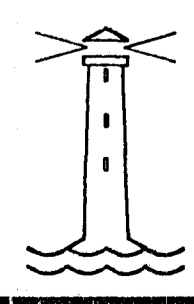

**EINAR EINARSSON** TÆKNIFRÆÐINGUR, BREIÐVANGUR 6  
kennitala 1510504789, sími 660788  
TEIKN.NR. 131 C  
ÞAK, GAFLAR, BITAR, SÚLUR  
SNID T1,BS1,SS3,F21  
MKV. 1:20, 1:10 DAGS. feb.1994  
SAMP. Einar Einarsson