



1. AFANGI
2. AFANGI

ÁSKILIÐ, ELÐRI
TEIKNING ÓGILD

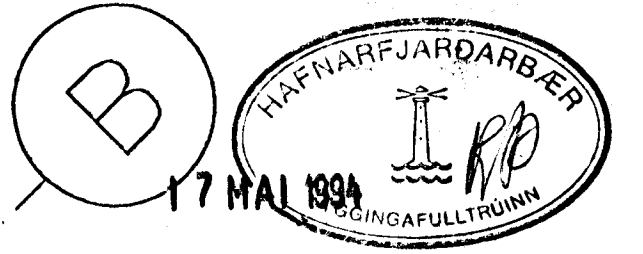

TILVÍSUN:

- | | | |
|---|--|---|
| Teikning nr. 100, alm. skýringar | Teikning nr. 123, þak, bitar og súlur, festingar | Teikning nr. 129, þak, bitar og súlur, límtre |
| Teikning nr. 118, þak, yfirflitsmynd | Teikning nr. 124, þak, bitar og súlur, festingar | Teikning nr. 130, þak, bitar og súlur, límtre |
| Teikning nr. 119, þak, sperrur og bitar | Teikning nr. 125, þak, bitar og súlur, festingar | Teikning nr. 131, þak, gaflar, bitar og súlur |
| Teikning nr. 120, þak, sperrur og bitar | Teikning nr. 126, þak, bitar og súlur, festingar | |
| Teikning nr. 121, þak, sperrur og bitar | Teikning nr. 127, þak, bitar og súlur, festingar | |
| Teikning nr. 122, þak, sperrur og bitar | Teikning nr. 128, þak, bitar og súlur, festingar | |

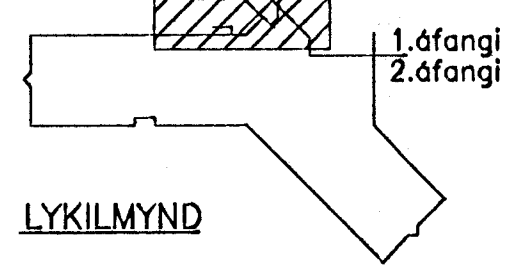

I			
H			
G			
F			
E			
D			
C			
B	25.494	F29	E.S.
A	0.3.94	TILVIJ, GETHJA	S.S.
DAGS.	BREYTING	SAMP.	

HVALEYRARRSKÓLI
HAFNARFIRÐI, 2.áfangi.
ALVERKTAKI:
FRÍÐJÓN OG VIDAR H.F.

EINAR EINARSSON TÆKNIFRÆÐINGUR, BREIÐVANGUR 6
kennitala 1610504789, sími 650788

TEIKN.NR. 121 B
HANNAD EE
TEIKNAD EE
YFIRP.
SAMP. Einar Einarsson

ÞAK SPERRUR OG BITAR

MKV. 1: 50 DAGS. feb.1994