


ÁSKILIÐ, ELDRI
TEIKNING ÓGILD

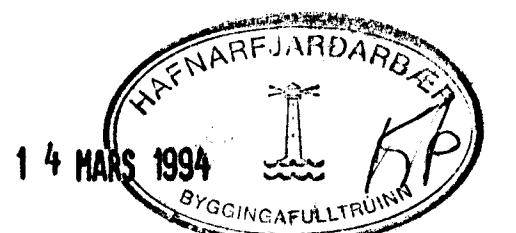

I		
H		
F		
E		
D		
C		
B		
A	6.3.94	K131
DAGS.	BREYTING	SAMP.

HVALEYRARRSKÓLI
HAFNARFIRÐI, 2.áfangi.
ALVERKTAKI:
FRÍDJÓN OG VÍÐAR H.F.

EINAR EINARSSON TÆKNIFRÆÐINGUR, BREIÐVANGUR 6
kennitala 1510504769, sími 650788
TEIKN.NR. 109 A
UNDIRSTÖÐUR U5, U5AÞNID
HANNAÐ EE
TEIKNAD EE
YTRF.
SAMP. Einar Einarsson
MKV. 1:20 DAGS. JAN.1994