



LÁGSPENNA 1:50

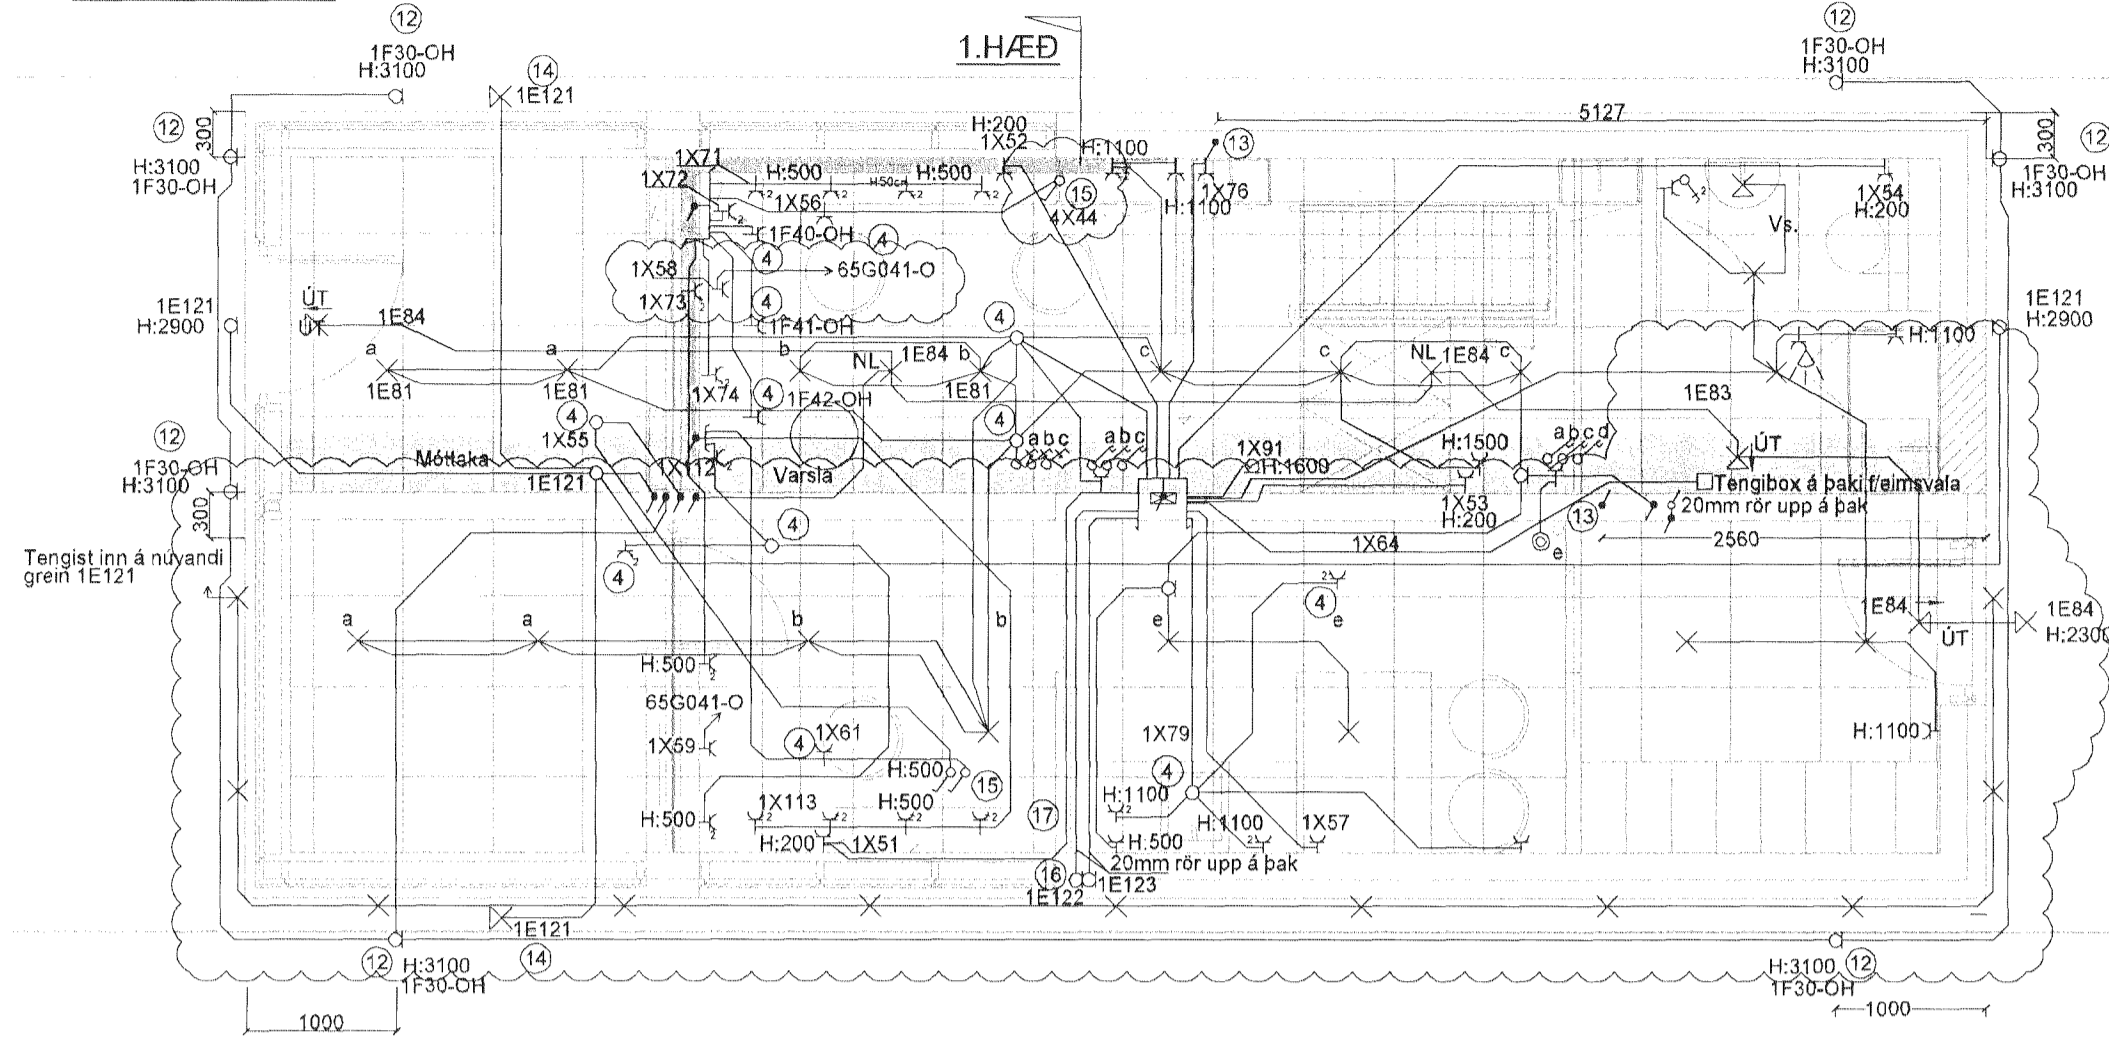


KJALLARI

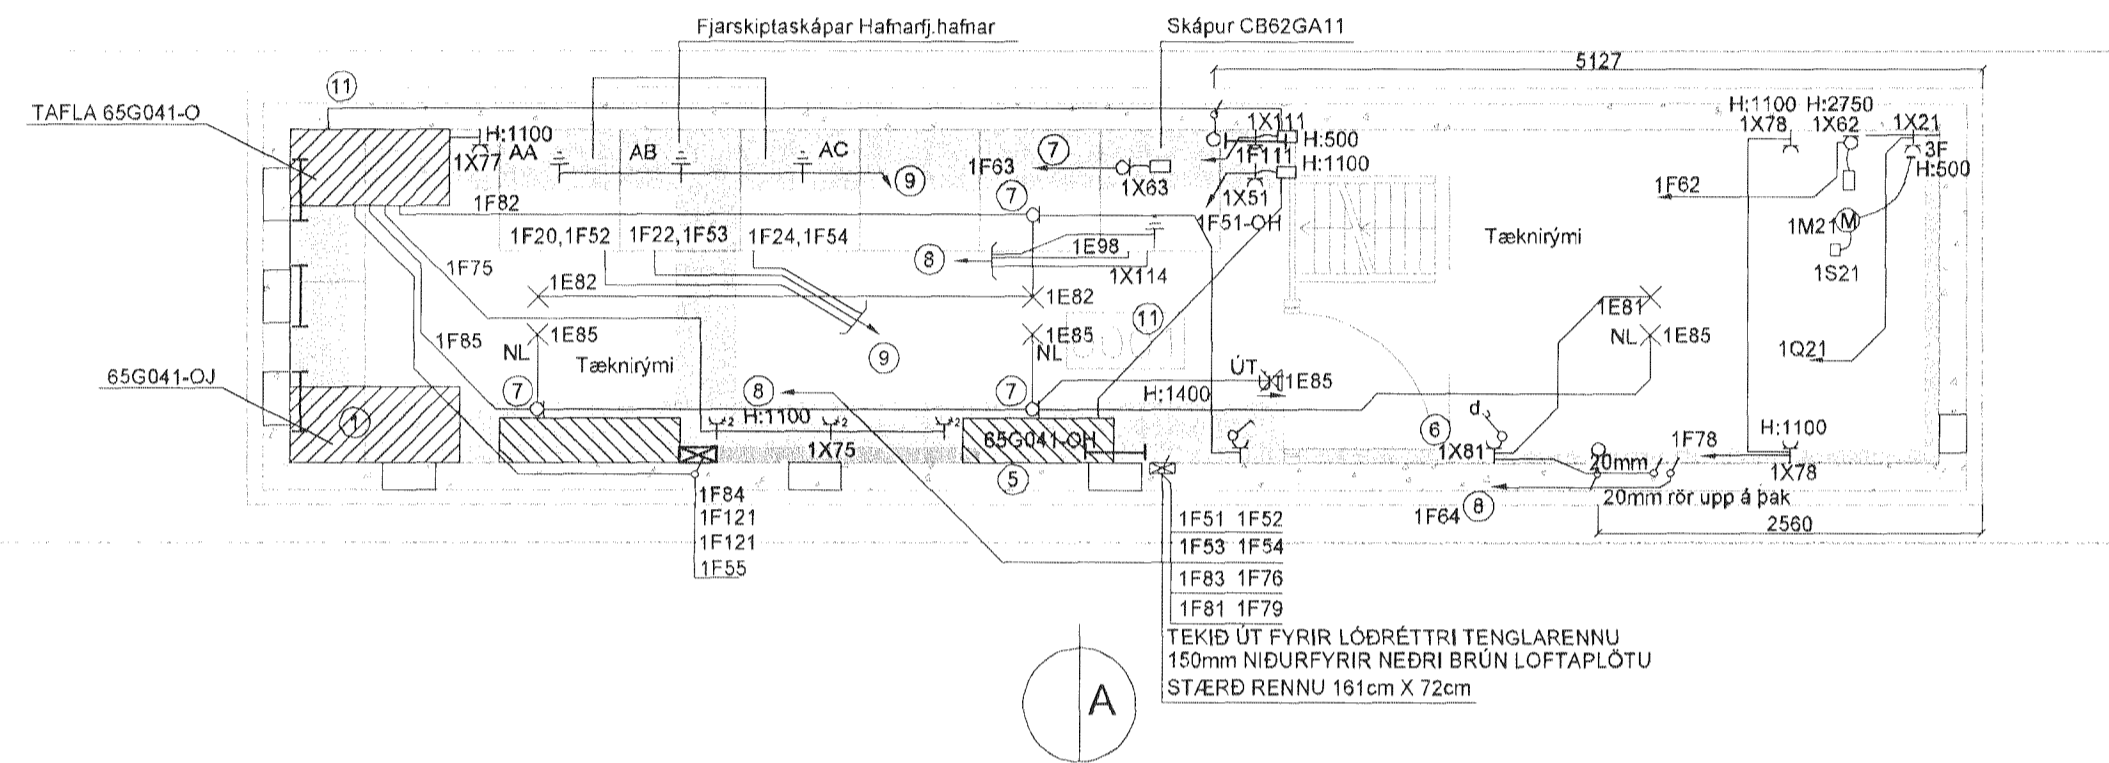


A

TEKID ÚT FYRIR LÖÐRÉTTI TENGILÆNNU
150mm NIDURFYRIR NEÐRI BRÚN LOFTAPLÖTU
STÆÐ RENN 161cm X 72cm

LAMPAPLAN 1:50

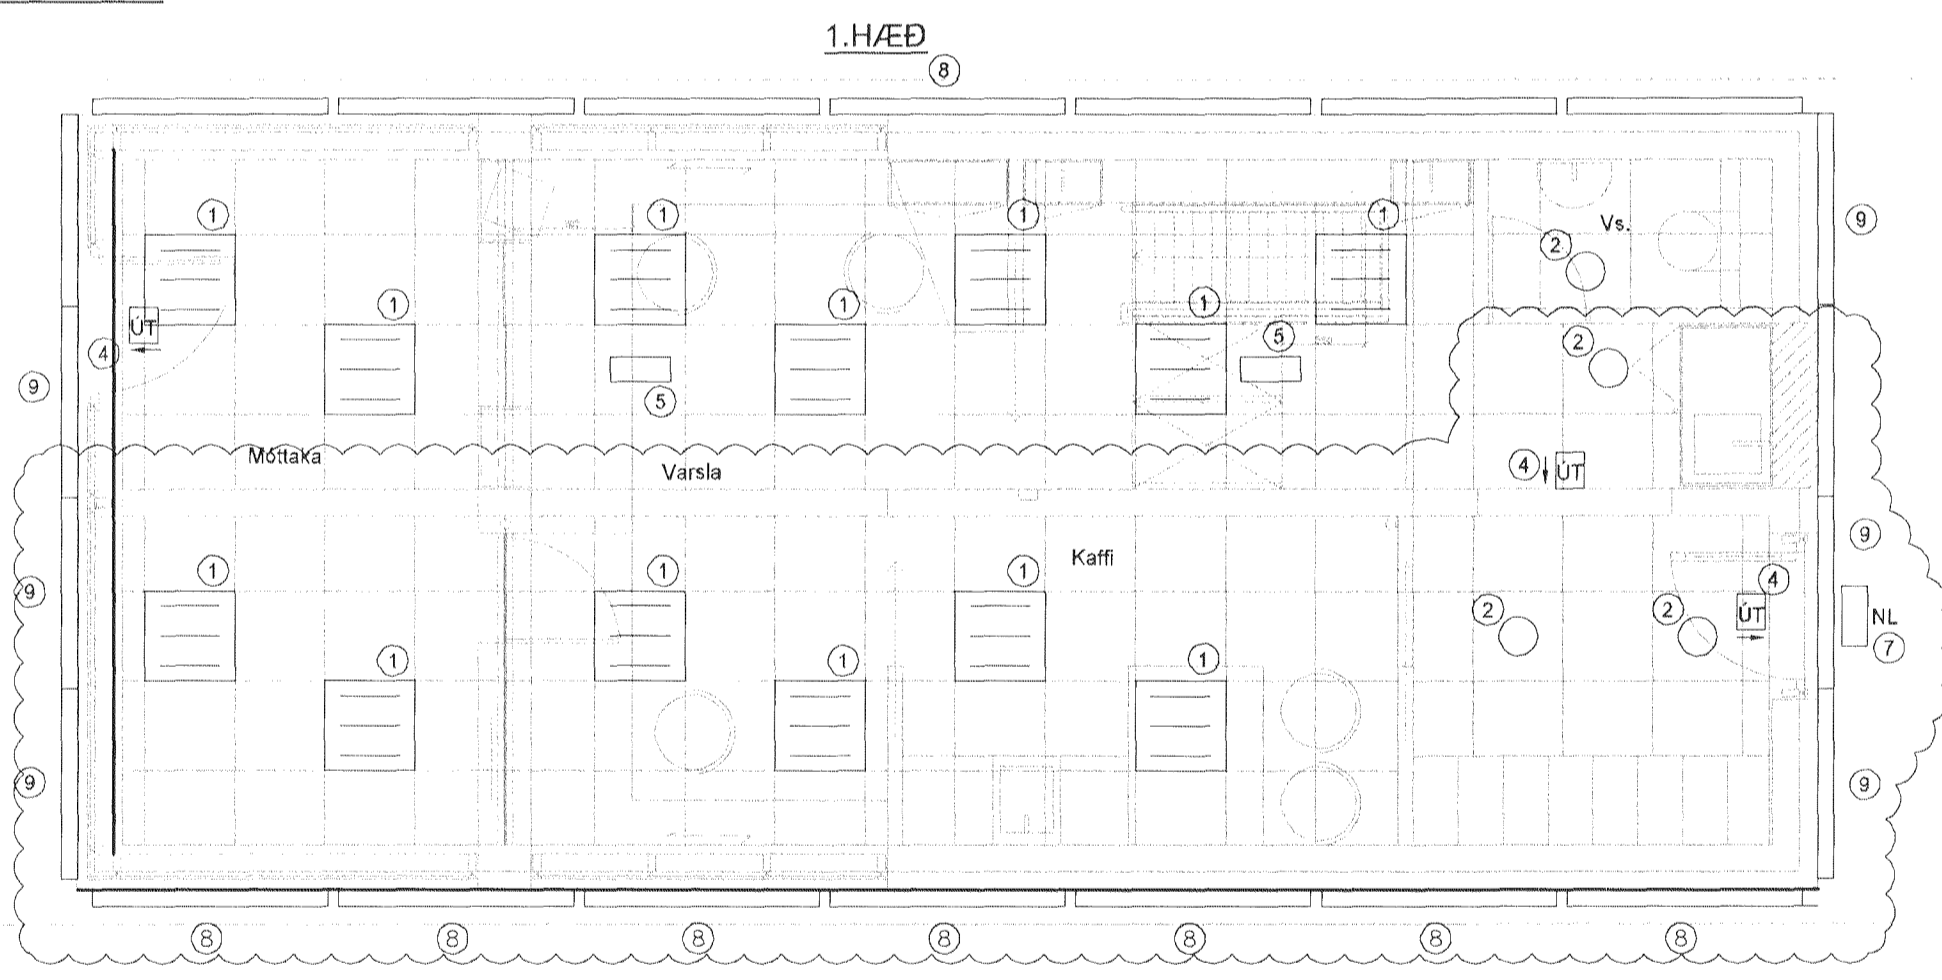


KJALLARI

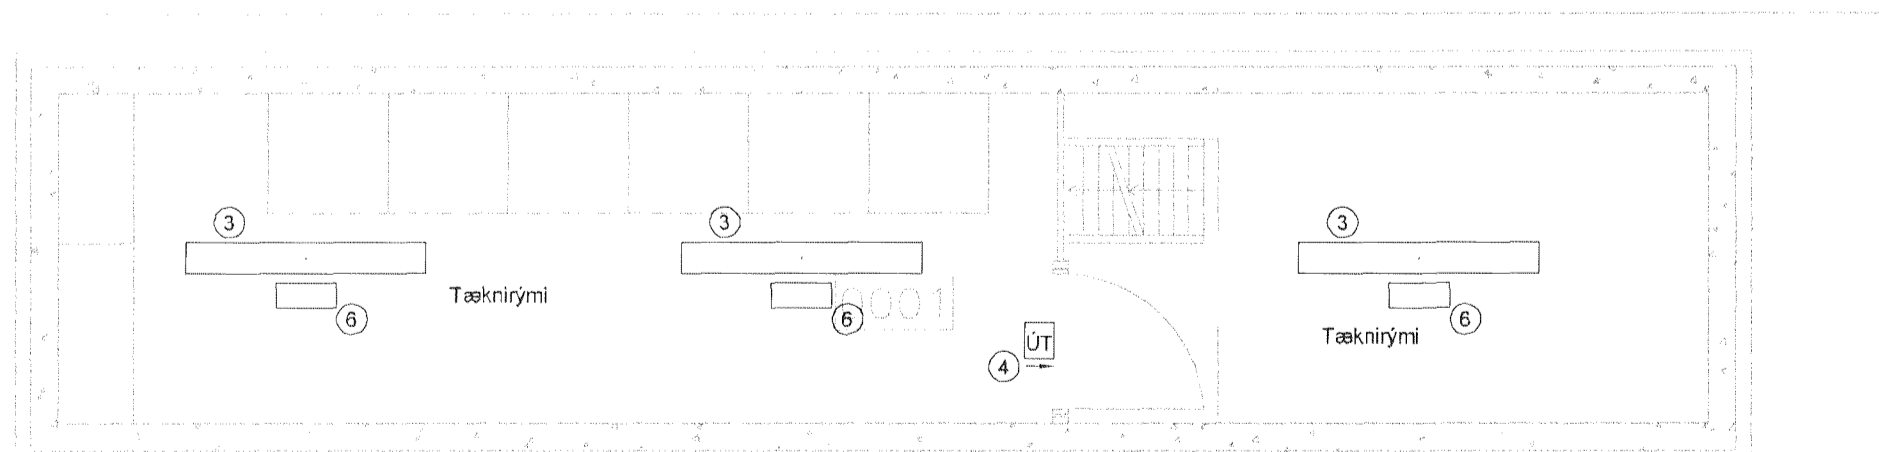

INNTAK AÐALTAFLA 1:50

A

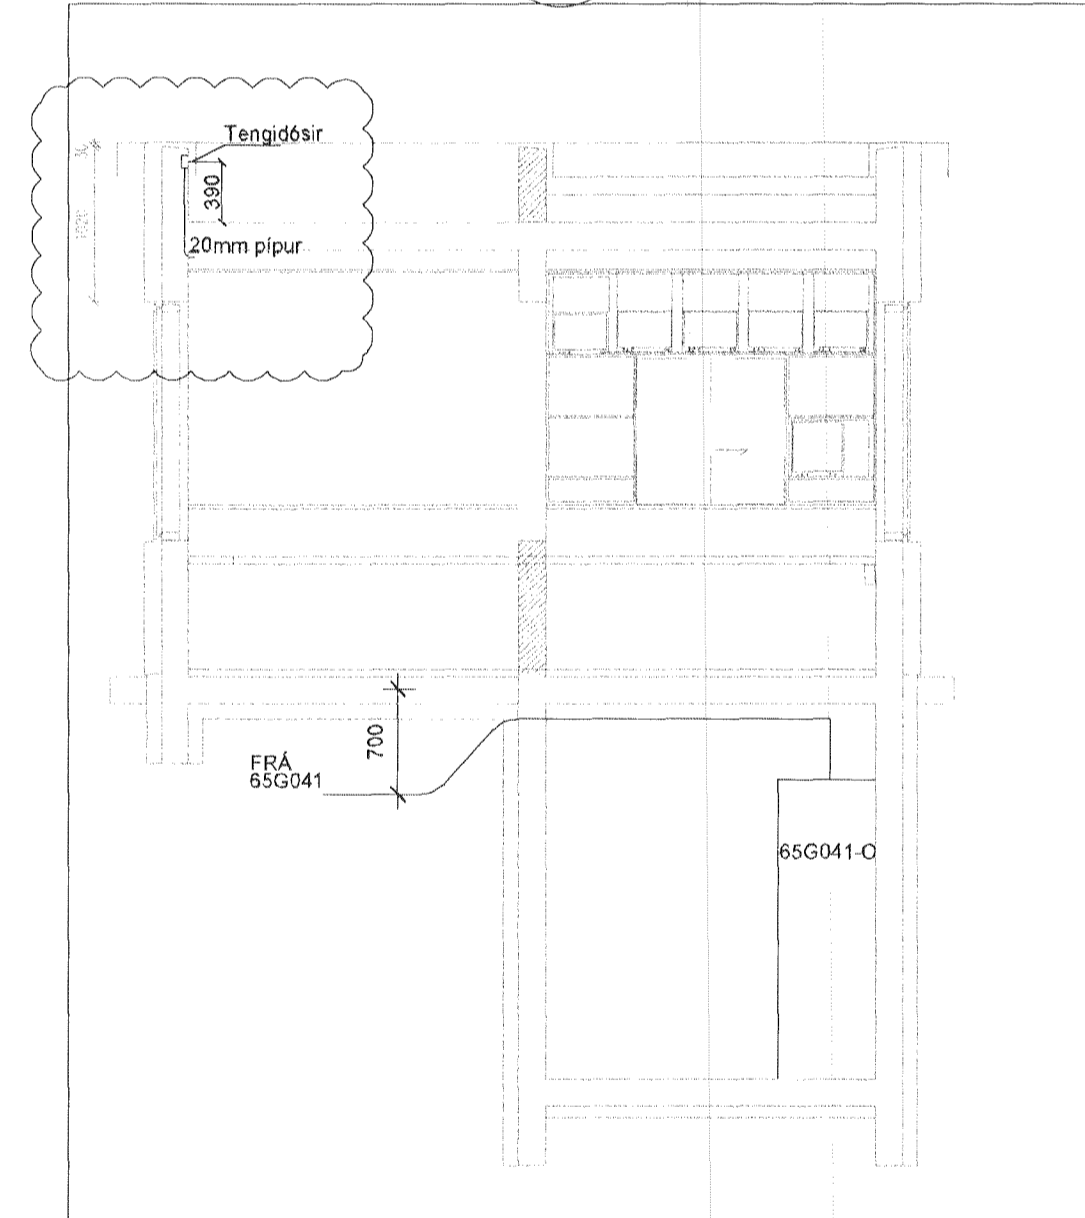

ATHUGASEMDIR:

- ALLAR LAGNIR 1.HÆÐAR ERU HULDAR OG IÐREGNAR Í 20mm PLASTPÍPUR, NEMA ANNAD SÉ TEKID FRAM Á TEIKNINGU.
- ALLAR LAGNIR KJALLARA ERU UTANÁLIGGJANDI ÁLPÍPUR, NEMA ANNAD SÉ TEKID FRAM Á TEIKNINGU.
- HÆÐIR TENGLA FRÁ FULLFRÁGANGNU GÓLFI ERU 200mm, NEMA ANNAD KOMI FRAM Á TEIKNINGU.
- HÆÐ TENGLA VIÐ ROFA SÉ Í SÖMU HÆÐ OG ROFINN.
- HÆÐIR ROFA FRÁ FULLFRÁGANGNU GÓLFI ERU 1100mm, NEMA ANNAD KOMI FRAM Á TEIKNINGU.
- NOTA SKAL VEGGLJÓSAÐÓSIR FYRIR ÖLL VEGGLJÓS.
- ÖLL MÁL ERU GEFIN UPP Í mm OG ER ALLTAF MÍÐAÐ VIÐ FULLFRÁGANGIÐ GÓLF EDA VEGGI.
- ÖLL MÁL MIBAST VIÐ MIÐJA DÓS, NEMA ANNAD SÉ TEKID FRAM.
- VÍSAD ER TIL SÉRTEIKNINGA ARKITEKTS VARDANDI NÁKVÆMAR STAÐSETNINGAR Á BUNADI OG INNRÉTTINGUM.
- ALLAR GREINAR FARA Í TÖFLU 65G041-O NEMA ANNAD KOMI FRAM Á TEIKNINGU

Mótl. 6/9/11
J

- STRENGSTIGI 600mm
- TENGLARENNA
- STRENGSTIGI Á VEGG 400mm
- LÖÐRÉTT TENGLARENNA
- NL NEYÐARLÝSINGARBUNADUR TENDGUR VIÐ LAMPA
- STÝRISTRENGUR FYRIR DIMMINGU

SKÝRINGAR LÁGSPENNA

- STJÓRNSKÁPUR HLIÐA 65G041-OJ
- STJÓRNSKÁPUR ELDVARNARKERFIS
- STJÓRNSKÁPUR VEDURATHUGUNARKERFIS
- BUNADUR STAÐSETTUR FYRIR OFAN NIÐURTEKID LOFT
- GREINATAFLA FYRIR TÆKJA- OG TENGISKÁPA
- 200mm STRENGBAKKI FESTUR Á VEGG
- BUNADUR STAÐSETTUR Á TÆKJAPLÖTU Á STRENGBAKKA
- AÐ TÖFLU 65G041-O
- AÐ TÖFLU 65G041-OH
- AÐ TÖFLU 65G041-OJ
- STRENGUR TIL BAKA FRÁ UPS
- DÓSIR FYRIR LÁG- OG SMÁSPENNU MYNDAVÉLA EIGA AÐ VERA TENGDAR SAMAN
- RÖR FYRIR 230 V AÐ MYNDAVÉLLUM ERU BUNDIN SAMAN VIÐ RÖR SMÁSPENNU OG NEGLD ÚTI MÓT SVO AÐVELT VERÐI AÐ FINNA ÞAU UTANFRÁ. RÖR SKULU NÁKVÆMLEGA STAÐSETT SAMKVÆMT TEIKNINGU. FÆÐING SKAL TEKIN FRÁ TÖFLU 65G041-O
- DÓSIR FYRIR ÚTILJÓS SKULU VERA EFAST Á HÚSI
- RÖFJÍ BENNU HJÁ HLIÐVERÐI SEM STJÓRNAR HITASTÖFUM
- TENGIDÓS IP55. NÁNARI STAÐSETNING SJÁ SNÍÐ A
- LAGNARENNA, LÖÐRÉTT INNFELD Í VEGG

SKÝRINGAR LAMPAPLAN

- FLÚRLAMPI 4x14W T5, INNFELLDUR
- STRÖKKALAMPI 2x26W TC-DEL INNFELLDUR
- FLÚRLAMPI 2x49W T5 UTANÁLIGGJANDI
- ÚT-EXIT LAMPI 8W MED VIDEIGANDI MERKINGUM, FESTUR Á VEGG
- NEYÐARLÝSINGARLAMPI 1x8W, INNFELLDUR
- NEYÐARLÝSINGARLAMPI 1x8W, UTANÁLIGGJANDI
- LAMPI Á VEGG ÚTI 1X24W TC-L PERA HÆÐ 2300CM
- FLÚRLAMPI 35W T5 FELLDUR INNI KLÆÐNINGU
- FLÚRLAMPI 28W T5 FELLDUR INNI KLÆÐNINGU


22.09.11 2730

Útskýringar:	SKÝRINGAR LÁGSPENNA
Explanations:	
6	Hliðhús stækkað
5	Bætt við rofa 4x44 í hliðastof hjó hliðverði
4	Breytingar í útljós og lampaplan
3	Ýmsar breytingar
2	Ýmsar breytingar
1	Útboðsteikning

Nr.:	Breyting:	Dags.:	Samþykkt:	Nafn heimil.:
No.:	Revision:	Date:	Approved:	Released:
6		15.04.2011		
5		17.11.2005		
4		14.09.2005		
3		05.09.2005		
2		17.08.2005		

This drawing is the property of Rio Tinto Alcan Iceland Ltd. and handed out for personal use only. It may neither be copied nor made available to others without permission of Rio Tinto Alcan Iceland Ltd. The receiver is liable for any misuse.

Stærð: A1 Mkv.: 1:20, 1:50
Dimensions without tolerances according to ISO 2768-1 medium.

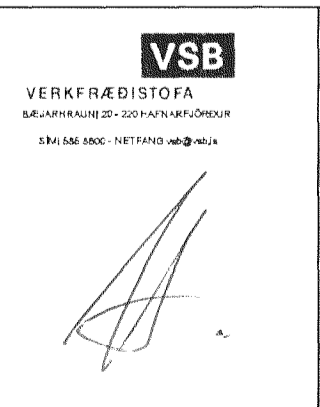

Dagsetning:	Date:
2005.06.10	

Hútur:	Althugasemdir:																								
Object:	Remarks:																								
Hliðhús - stækkun																									
Lágspenna - Lampaplan																									
Grunnmynd og snið																									
Teg.teikningar: Rafkerfi																									
<table border="1"> <tr> <td>Flokkur nr.:</td> <td>Bláð nr.:</td> <td>Næsta bl. nr.:</td> </tr> <tr> <td>00</td> <td>00</td> <td>00</td> </tr> <tr> <td colspan="3">Kostn.nr. - Acc.No. / Bón.nr. - Eg.No.:</td> </tr> <tr> <td colspan="3">4160 13838</td> </tr> <tr> <td colspan="3">AKS nr.:</td> </tr> <tr> <td colspan="3">US15</td> </tr> <tr> <td>ISAL Tekn.nr.:</td> <td>ISAL Dwg.No. of ISAL:</td> <td>Breyt./Rev.:</td> </tr> <tr> <td>167960</td> <td></td> <td>6</td> </tr> </table>		Flokkur nr.:	Bláð nr.:	Næsta bl. nr.:	00	00	00	Kostn.nr. - Acc.No. / Bón.nr. - Eg.No.:			4160 13838			AKS nr.:			US15			ISAL Tekn.nr.:	ISAL Dwg.No. of ISAL:	Breyt./Rev.:	167960		6
Flokkur nr.:	Bláð nr.:	Næsta bl. nr.:																							
00	00	00																							
Kostn.nr. - Acc.No. / Bón.nr. - Eg.No.:																									
4160 13838																									
AKS nr.:																									
US15																									
ISAL Tekn.nr.:	ISAL Dwg.No. of ISAL:	Breyt./Rev.:																							
167960		6																							
<table border="1"> <tr> <td>ISAL Myndir og skýr. dags. / ISAL Checked, date:</td> <td>ISAL Samþykkt, dags. / ISAL Approved, date:</td> </tr> <tr> <td></td> <td></td> </tr> </table>		ISAL Myndir og skýr. dags. / ISAL Checked, date:	ISAL Samþykkt, dags. / ISAL Approved, date:																						
ISAL Myndir og skýr. dags. / ISAL Checked, date:	ISAL Samþykkt, dags. / ISAL Approved, date:																								