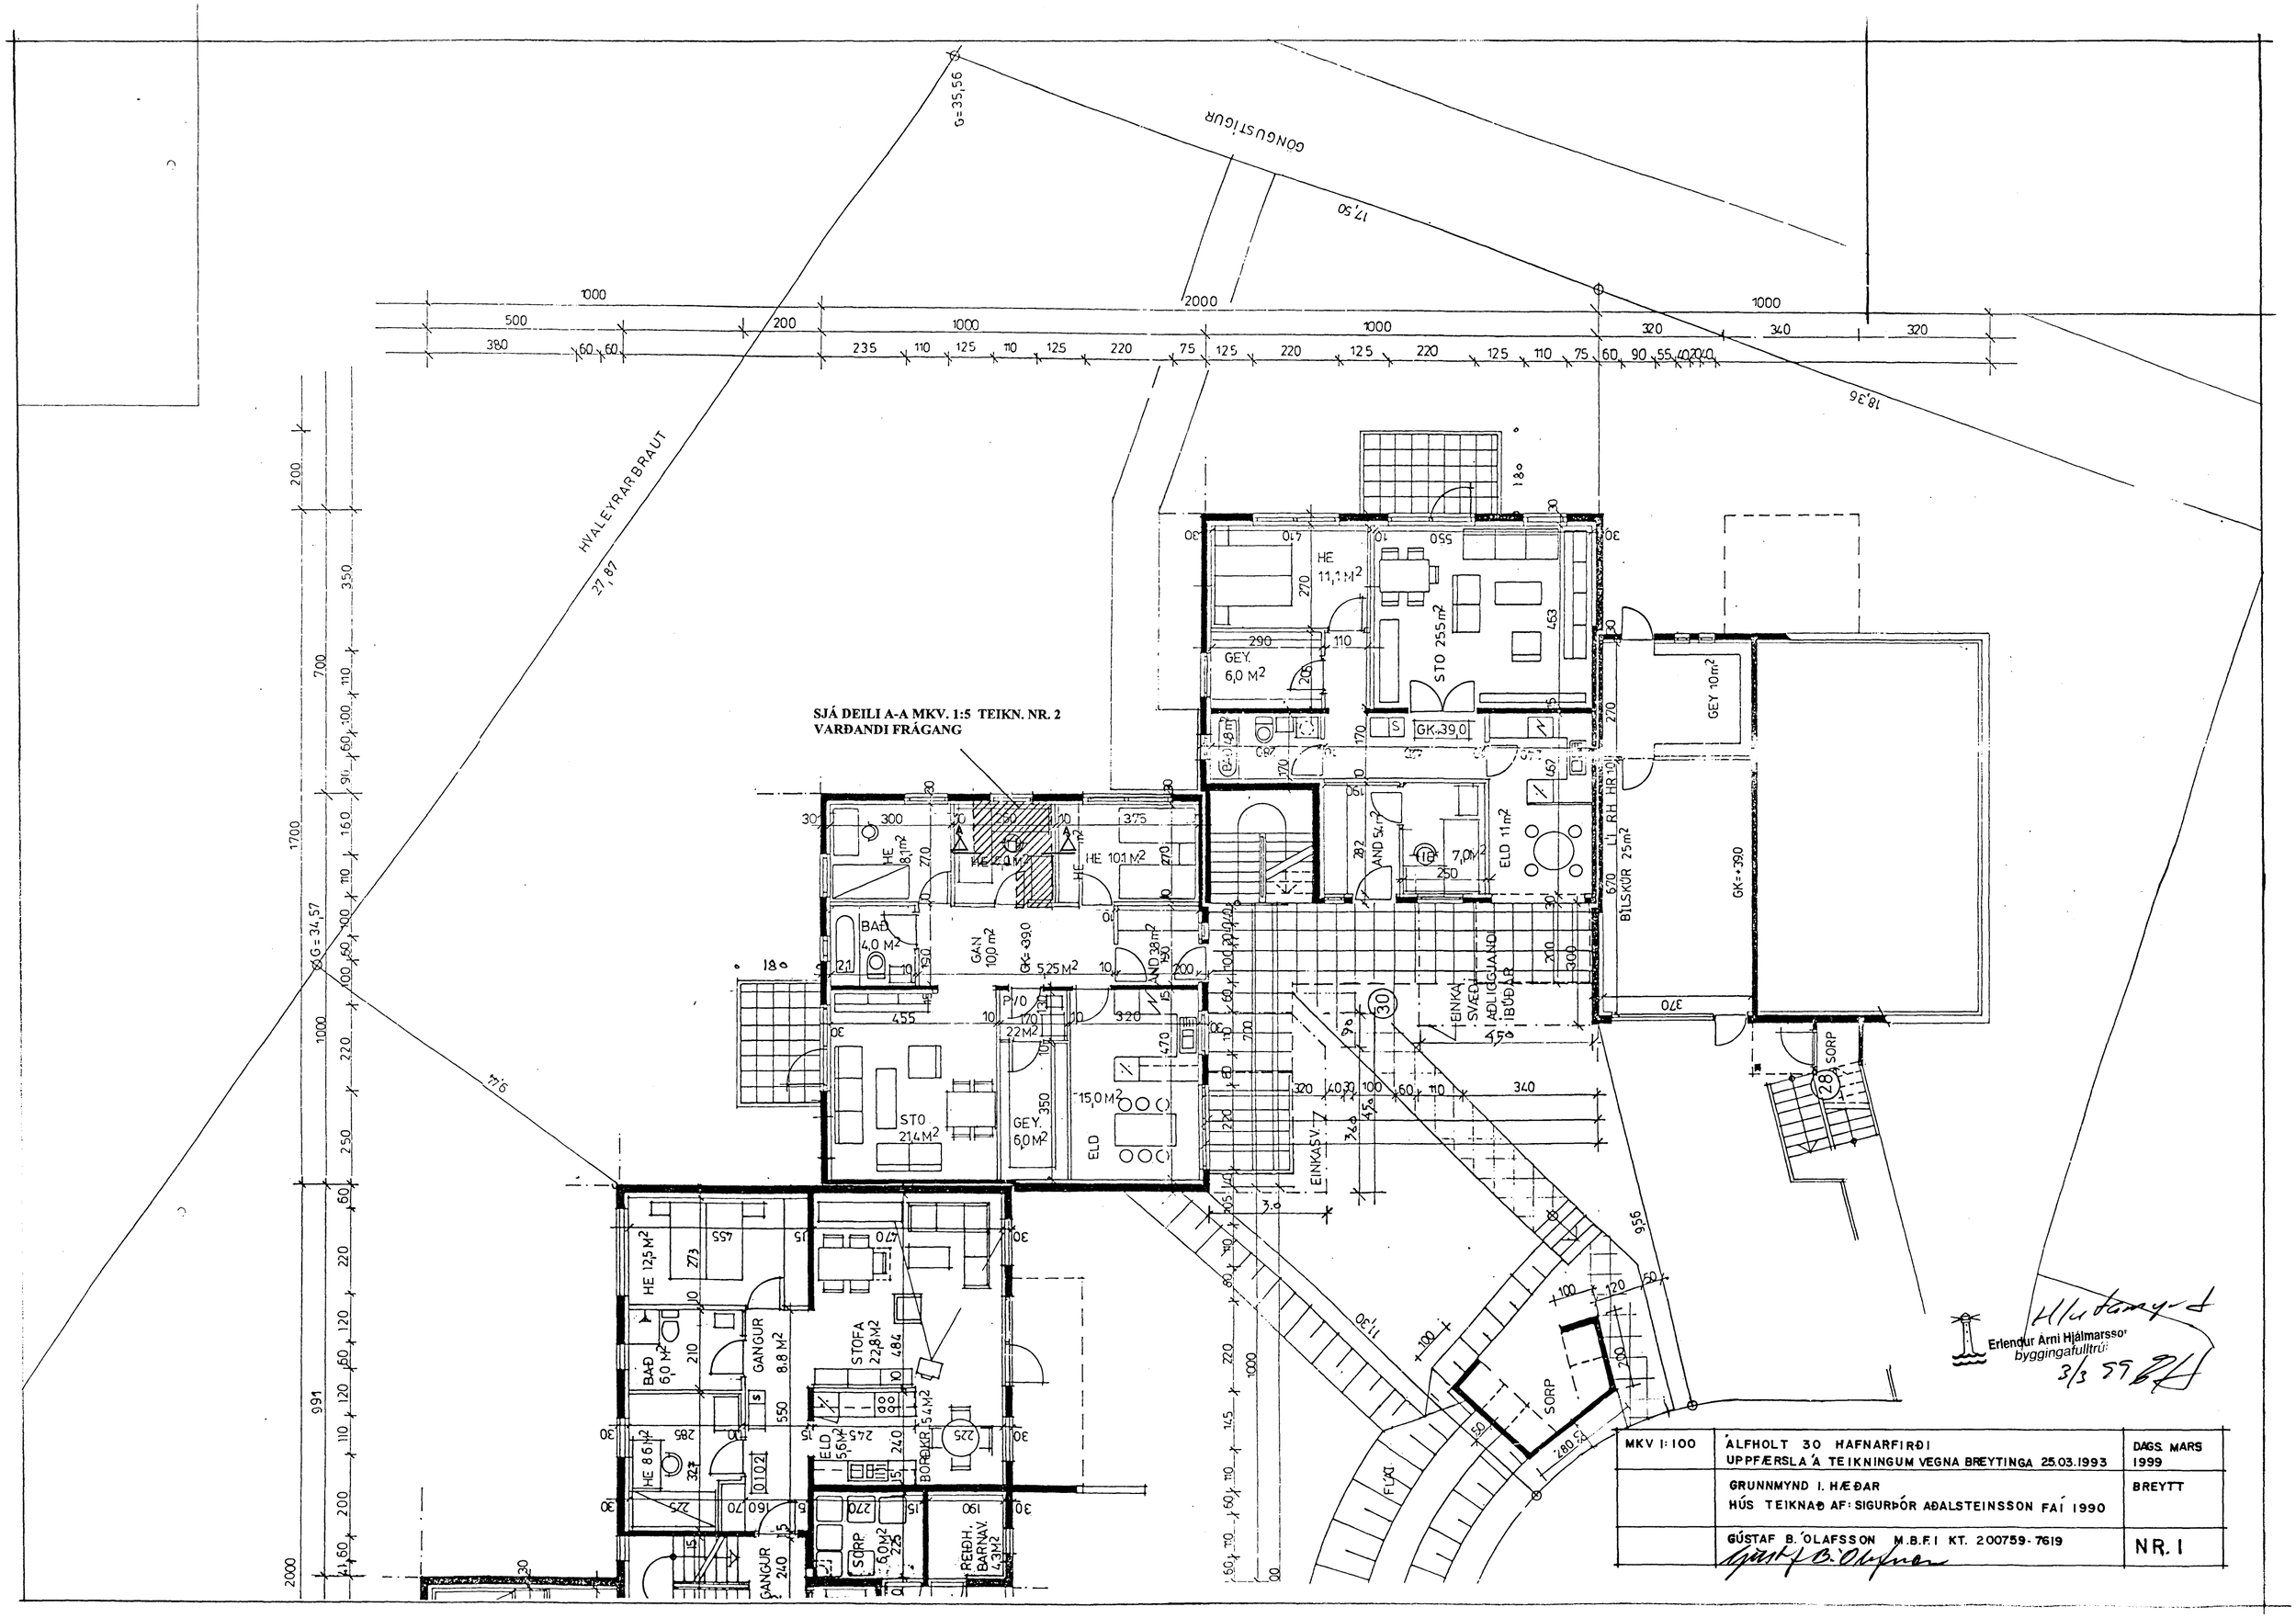

MKV 1:100	ÁLFHOLT 30 HAFNARFIRÐI UPPFÆRSLA Á TEIKNINGUM VEGNA BREYTINGA 25.03.1993	DAGS. MARS 1999
	GRUNNMYND I. HÆÐAR HÚS TEIKNAÐ AF: SIGURÞÓR AÐALSTEINSSON FAÍ 1990	BREYTT
	GÚSTAF B. ÓLAFSSON M.B.F.I KT. 200759-7619	NR. 1