


70-90MM JÁRNBENT STEINSTEYPA  
 K 10 C/C 350 MM  
 20 MM HARÐPRESSUÐ STEINULL  
 22 MM KROSSVIDUR, KÍTTAÐUR Á SAMSEYKTUM OG Í KVERKUM  
 50 X 100 MM GRIND C/C 400 MM  
 FEST MEÐ 12 X 155 MÚBOLTUM C/C 300 MM  
 BJÁLKASKÓR 51 X 105 MM FESTIR MEÐ 4 STK. 8 X 40 FRÓNSKUM SKRÚFUM  
 LAUSHOLT FEST MEÐ 8 STK. 4 X 40 KAMBSAUM Í BJÁLKASKÓ  
 100 MM ÞÉTTULL

LOFT:


21X 34 GRINDAREFNI  
 12 MM SPÓNAFLATA  
 VIÐBÓT NÚ: 2 X 13 MM GÍPSPLÓTUR SAMSEYTI VÍXLAST Á MILLI LAGA  
 KÍTTAST MEÐ AKRÝLKÍTTI Í SAMSEYTI OG KVERKAR

DEILI B-B MKV. 1:5

DEILI A-A MKV. 1:5

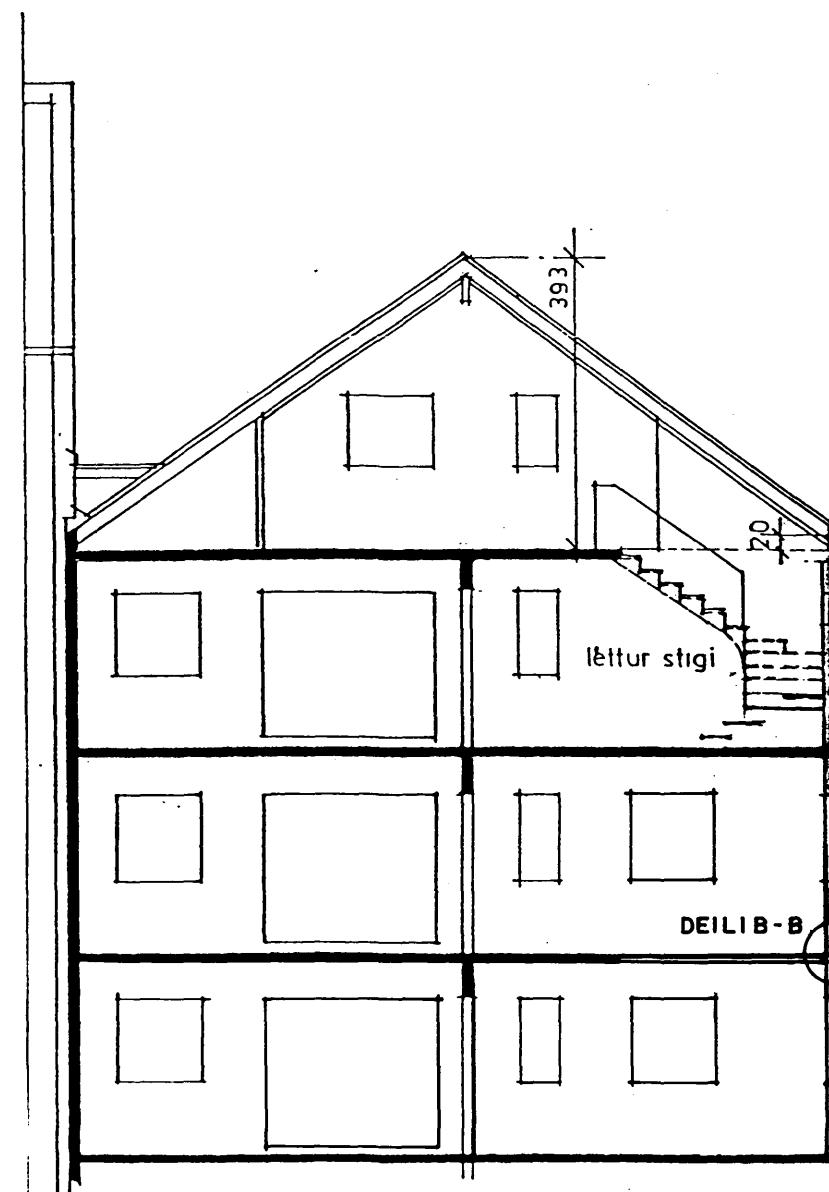

G-G  
 NR.30 NORÐUR

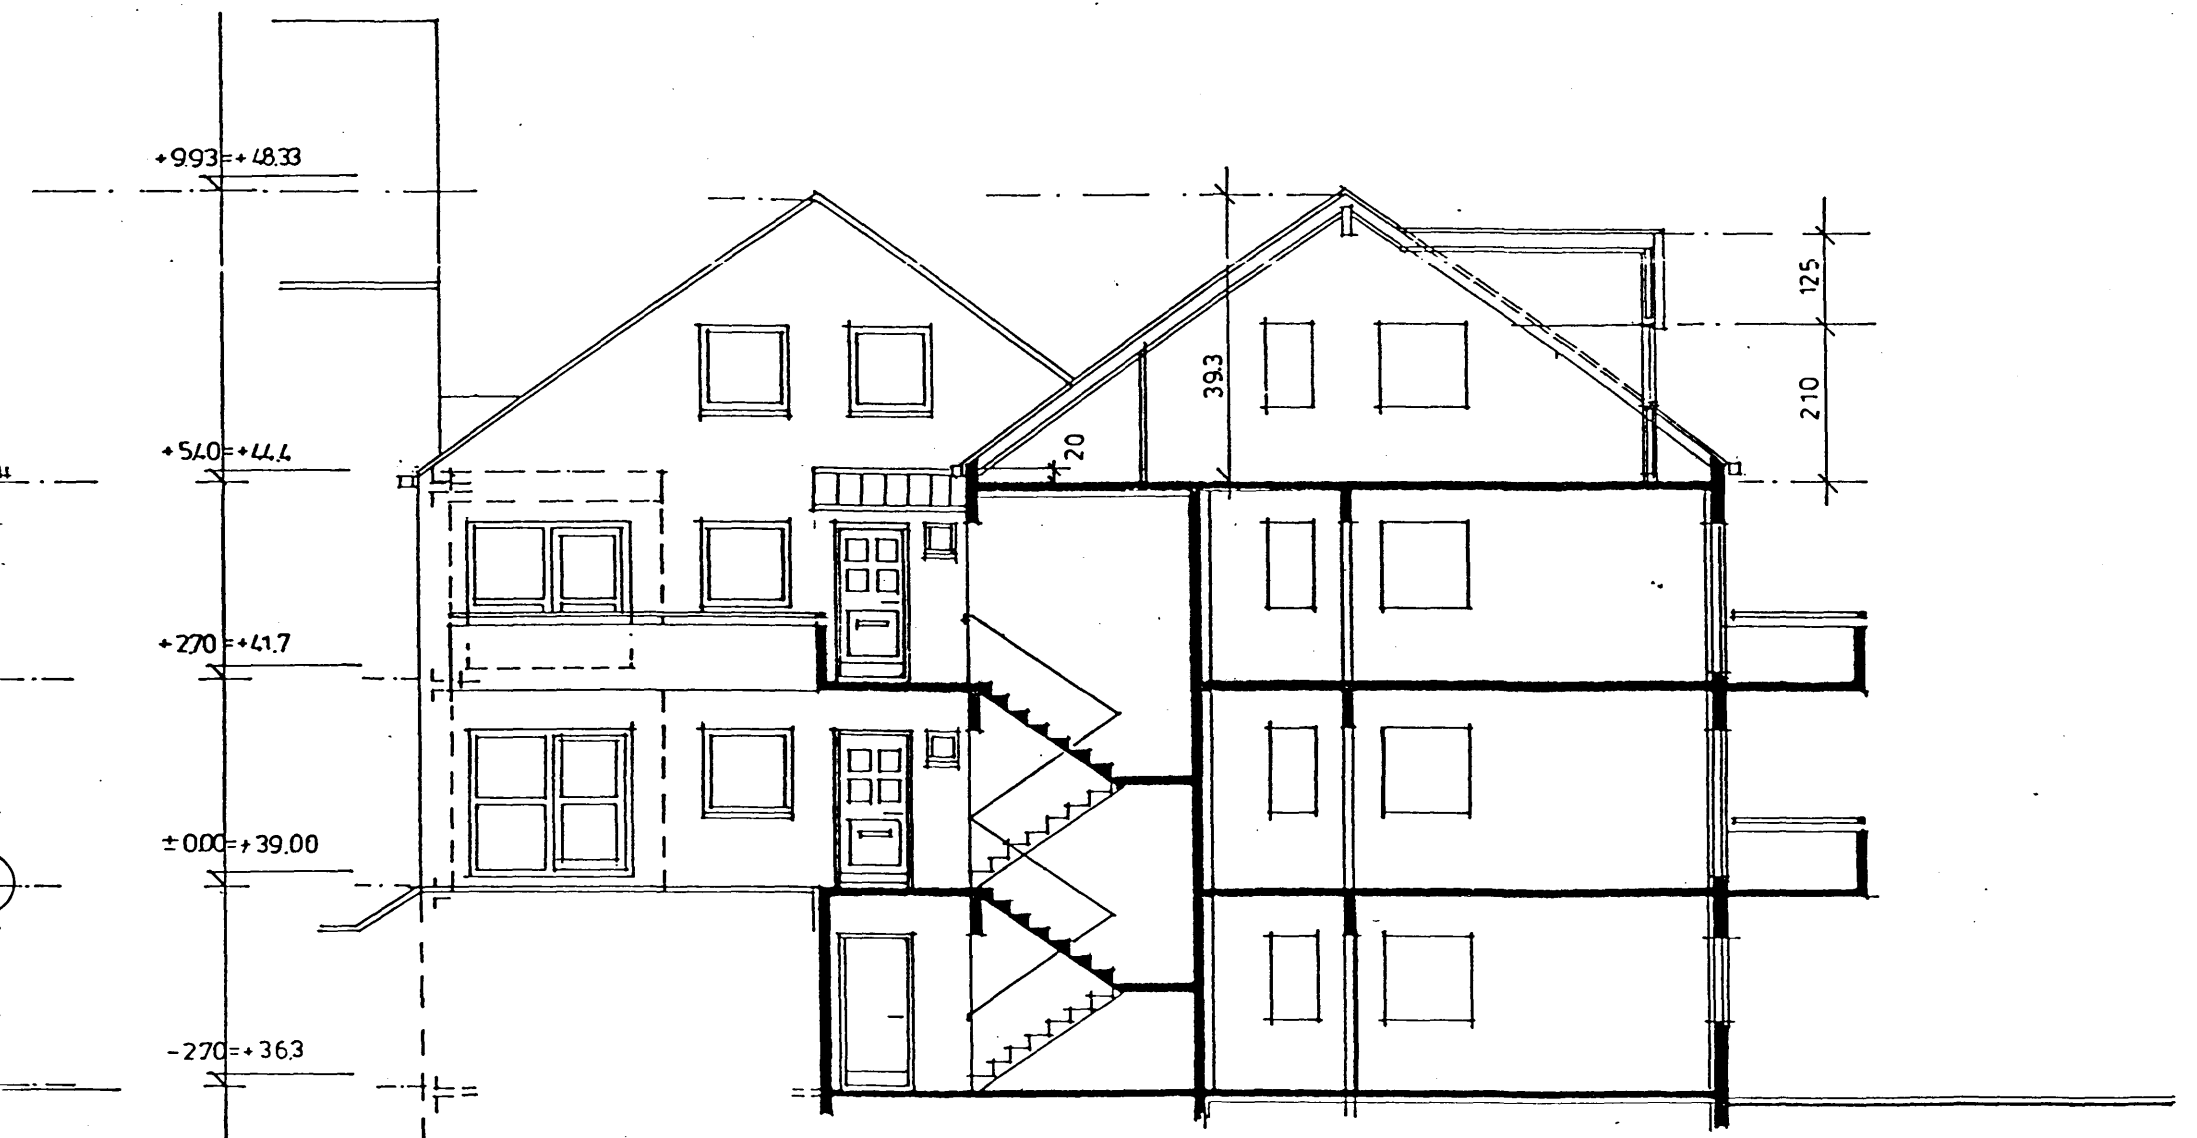

F-F  
 NR.30 SUÐUR

*Hertanga*  
 Erlendur Arni Hjálmarsson  
 byggingafrú  
 3/3 99 BH

MKV 1:100 MKV 1:5	ALFHOLT 30 HAFNARFIRDI UPPFÆRSLA Á TEIKNINGUM VEGNA BREYTINGA 25.03.1993	DAGS. MARS 1999
	SNIÐMYNDIR F-F OG G-G. DEILI A-A OG B-B 1:5 HÚS TEIKNAD AF: SIGURÞÓR AÐALSTEINSSON FAI 1990	BREYTT:
	GÚSTAF B. ÓLAFSSON M.B.F. KT. 200759-7619 <i>Gústaf B. Ólafsson</i>	NR. 2