ÁLFABERG NR. 10 HAFNARFIRÐI M 1:100

GRYFJA (GEYMSLA) UNDIR BÍFREIÐAGEYMSLU.

0090 - 0100.01

ÞAR SEM LOFT ER EKKI STEYPT SKAL EINANGRA MEÐ ÞELDNÆMRI EINANGRUN.

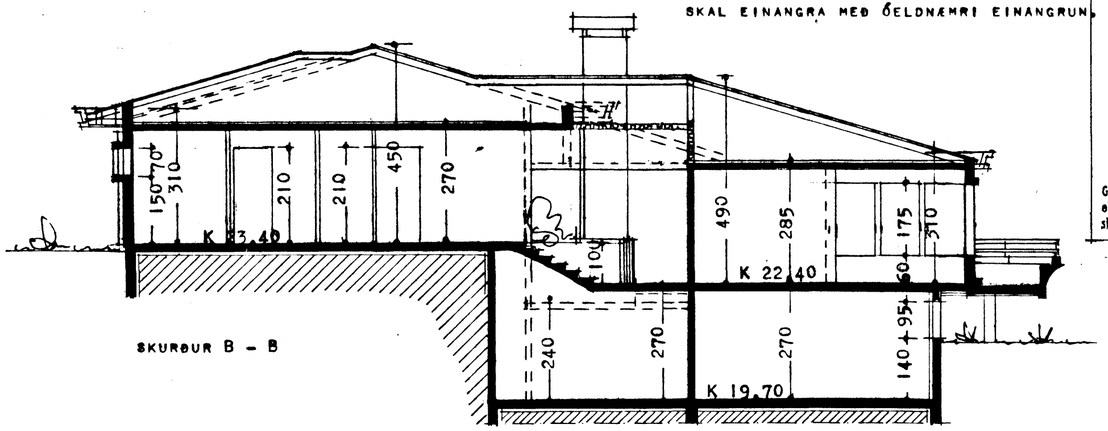

SKURÐUR B - B

Samþykkt á fundi byggingarnefndar þ. 13 2 80 / 11 7 19 84
BYGGINGAFULLTRÚINN Í HAFNARFIRÐI

Ganga skal frá opnu eldstæði í samráði við slökkviliðsstjóra

Fullnægir þarf gr 15.5

ANNARS SKV. SÉRTEIKNINGUM Í M 1:20 OG 1:50

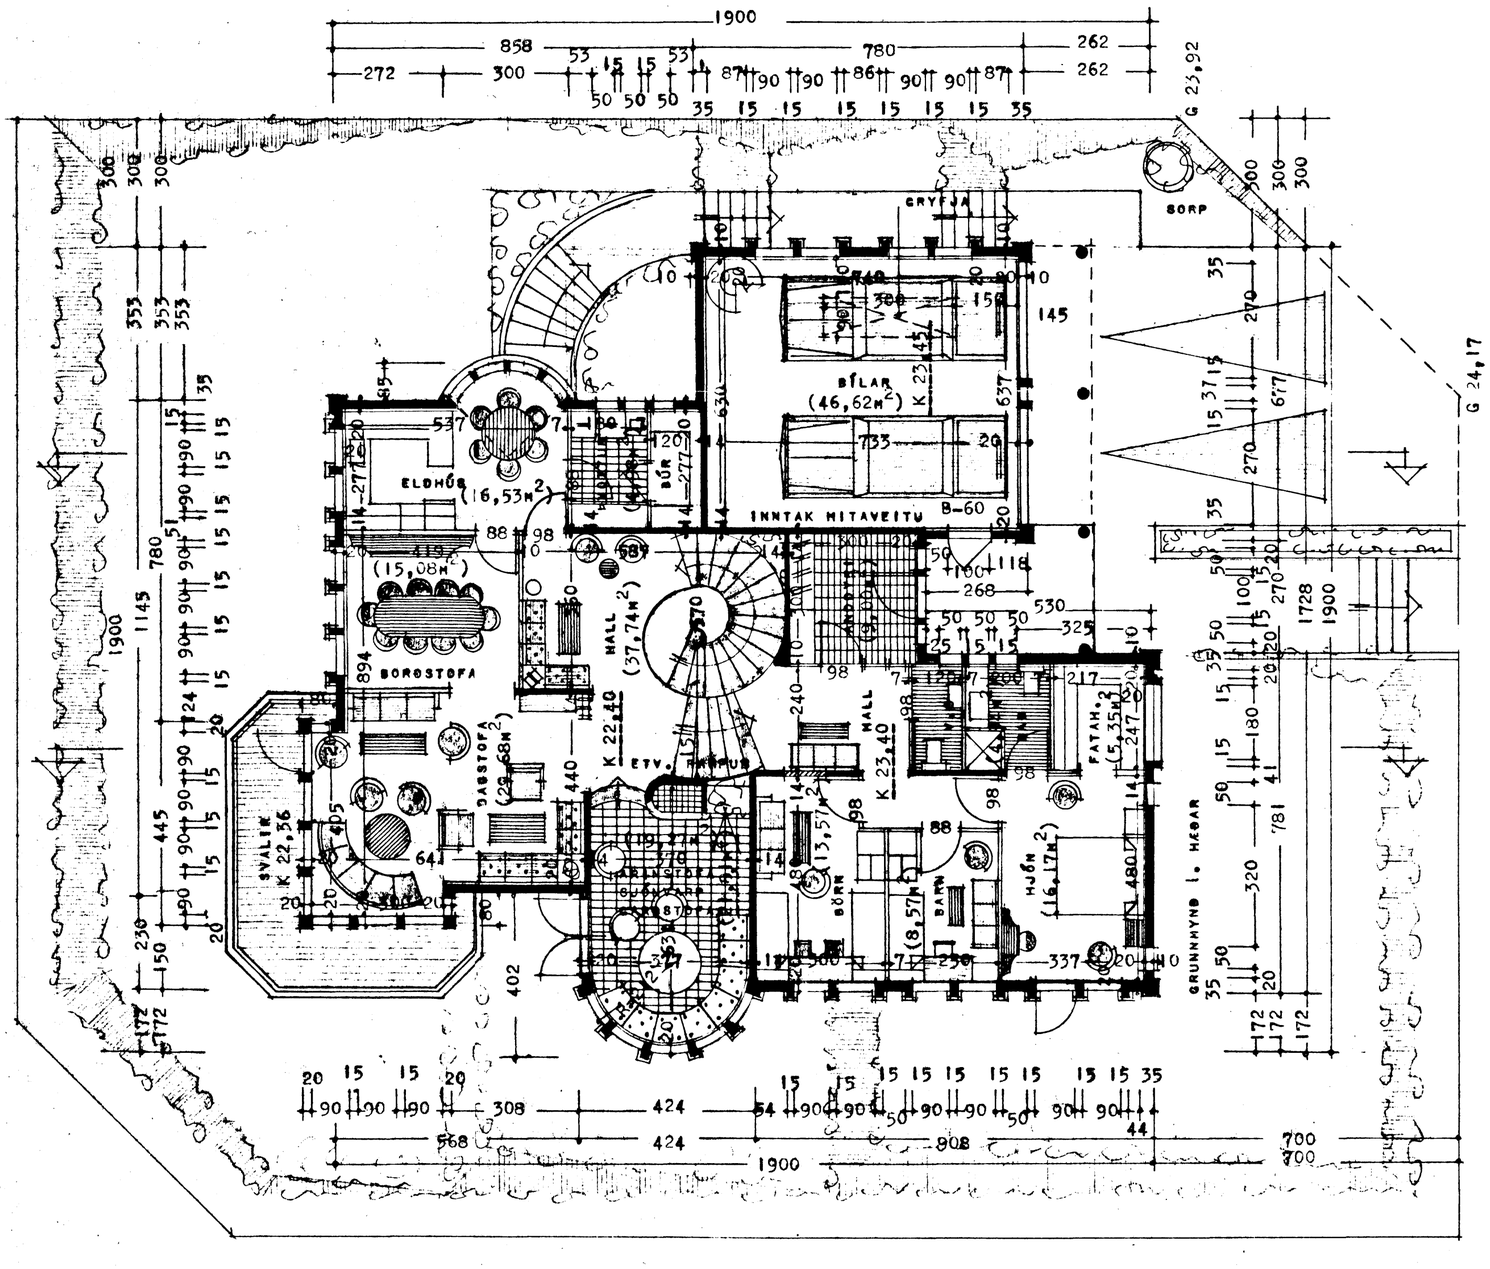

BREYTT Í JÚNÍ 1984
Gartan Sveinsson

REYKJAVÍK Í NÓVEMBER 1983
Gartan Sveinsson