


# ÁLFABERG 14. HAFNARFIRÐI.


0090-0140-01

Samþykkt á fundi bygginga-  
nefndar b. 14/9 1983  
BYGGINGAFULLTRUÐIN  
Í HAFNARFIRÐI  
*Sigurðsson*


Ganga skal frá önnu  
eldstæði í samráði við  
slökkviliðsstjóra

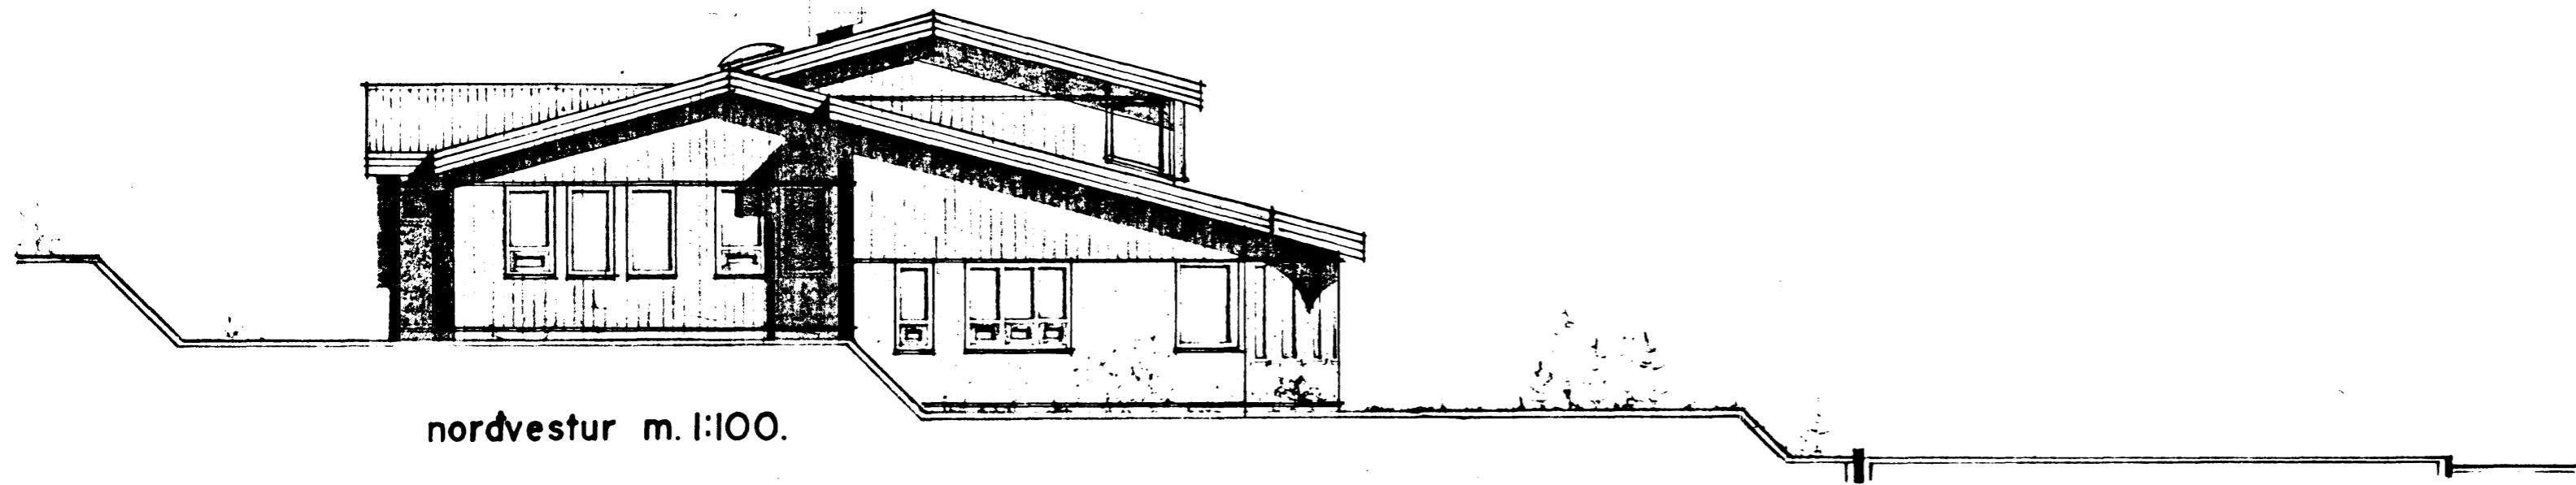


nordvestur m. 1:100.

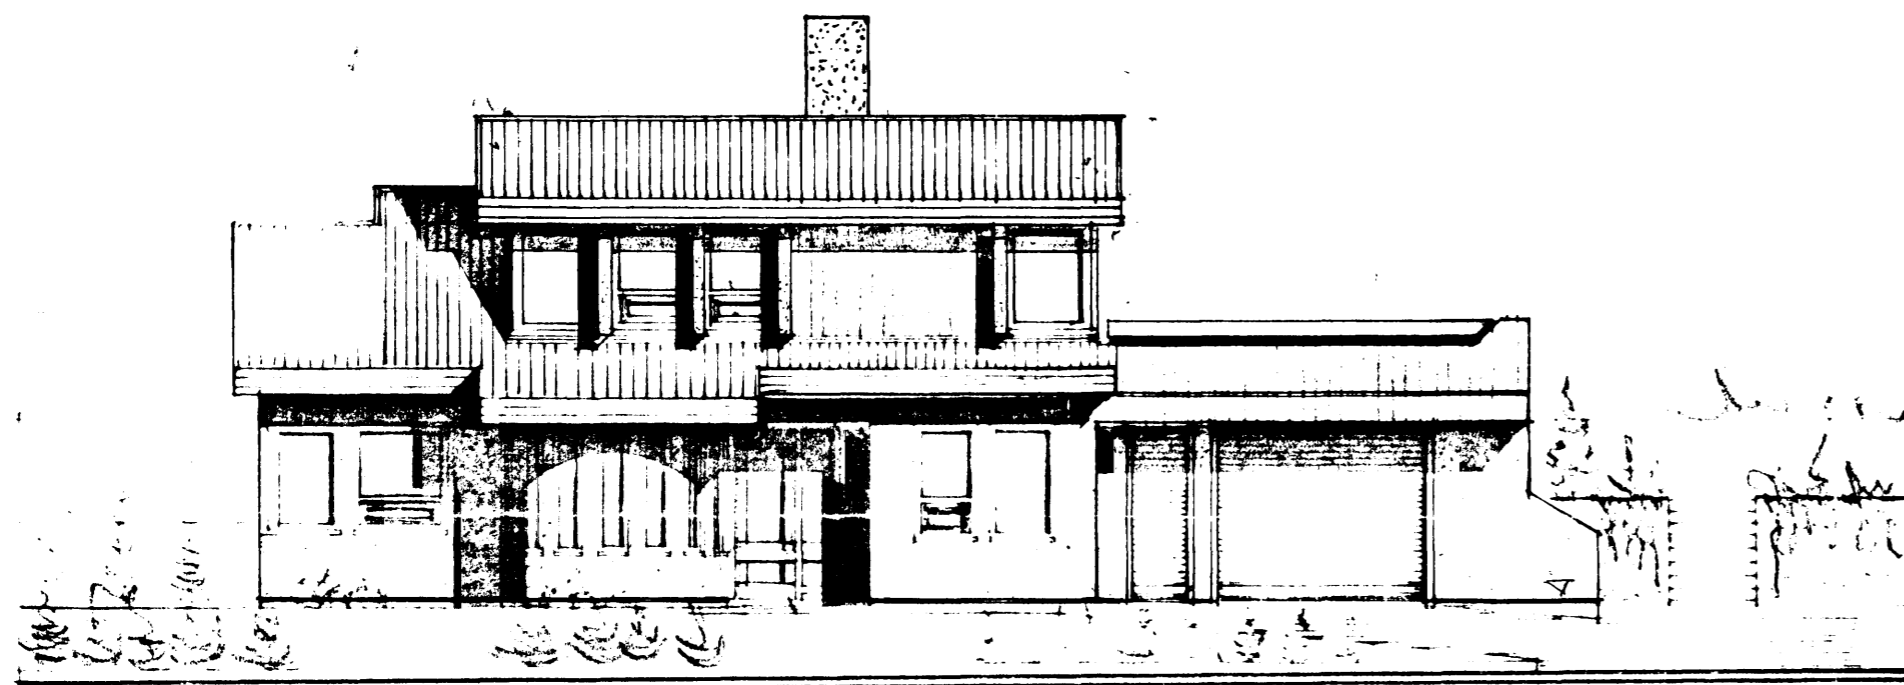

sudvestur m. 1:100.

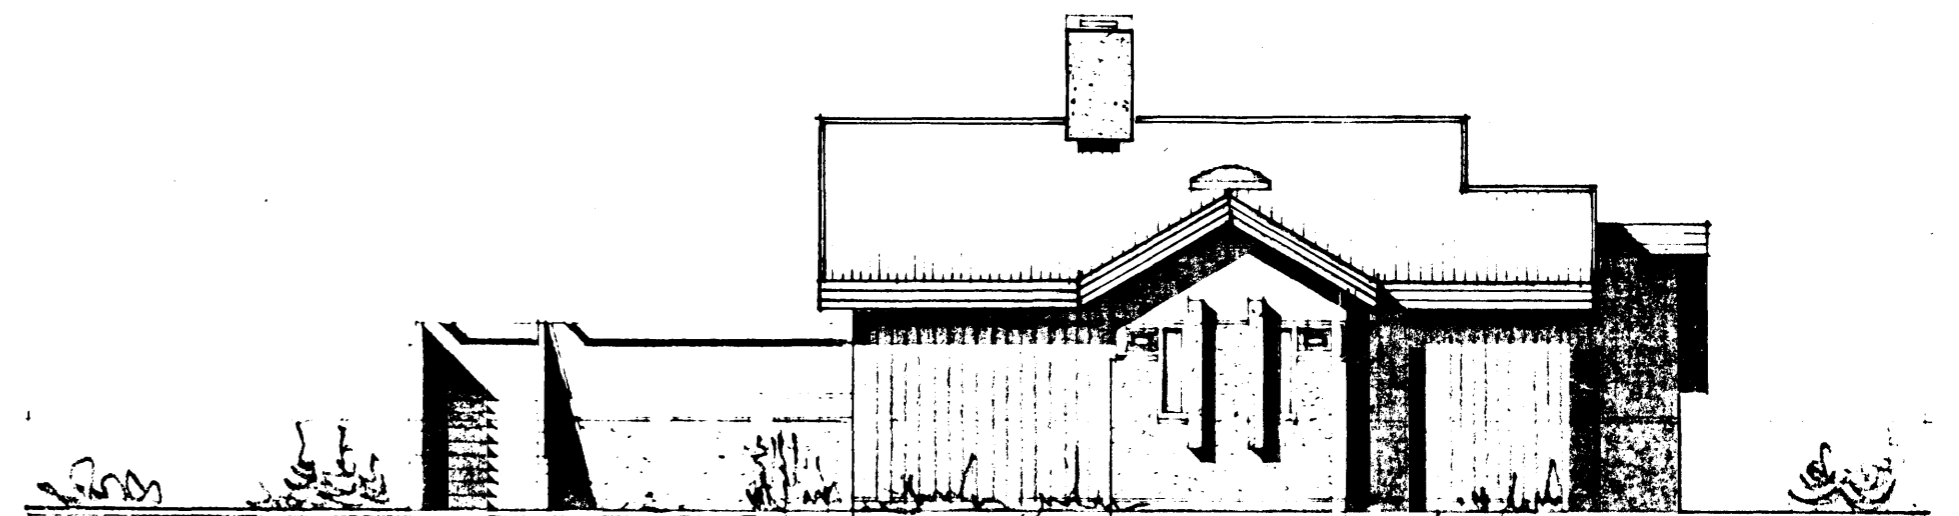


nord austur m. 1:100.

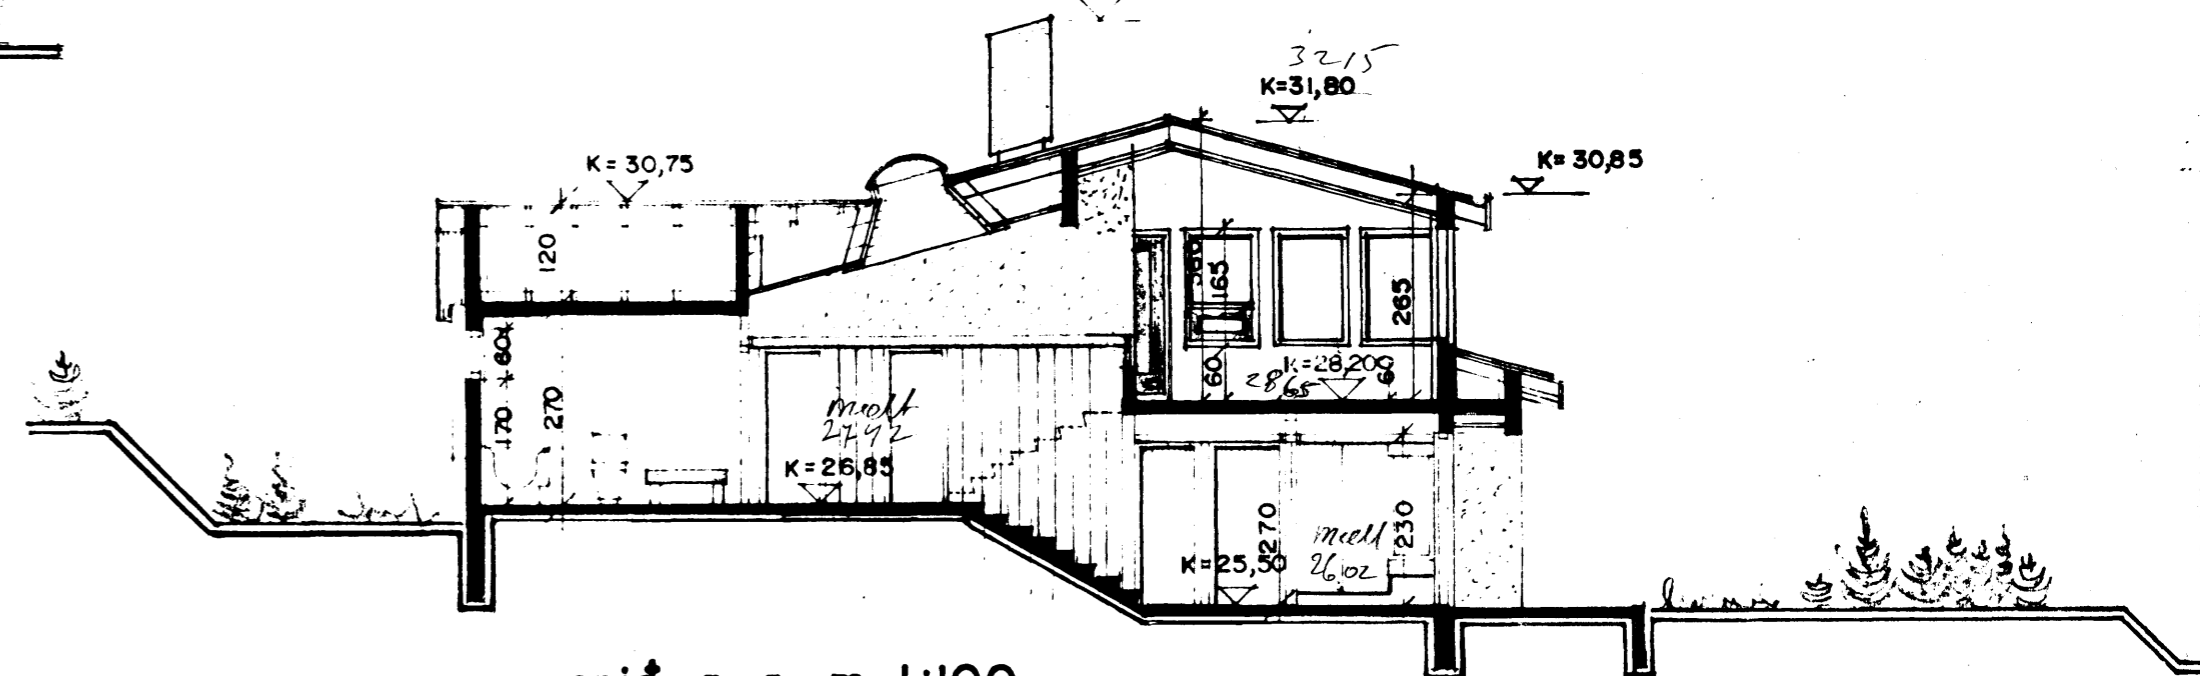

snid a-a m. 1:100.

Hæð klamm um 45 cm þannig.  
 $25.50 + 55 = 26.05$   
 $3180 + \frac{55}{15} = 3225$   
 F. Sig

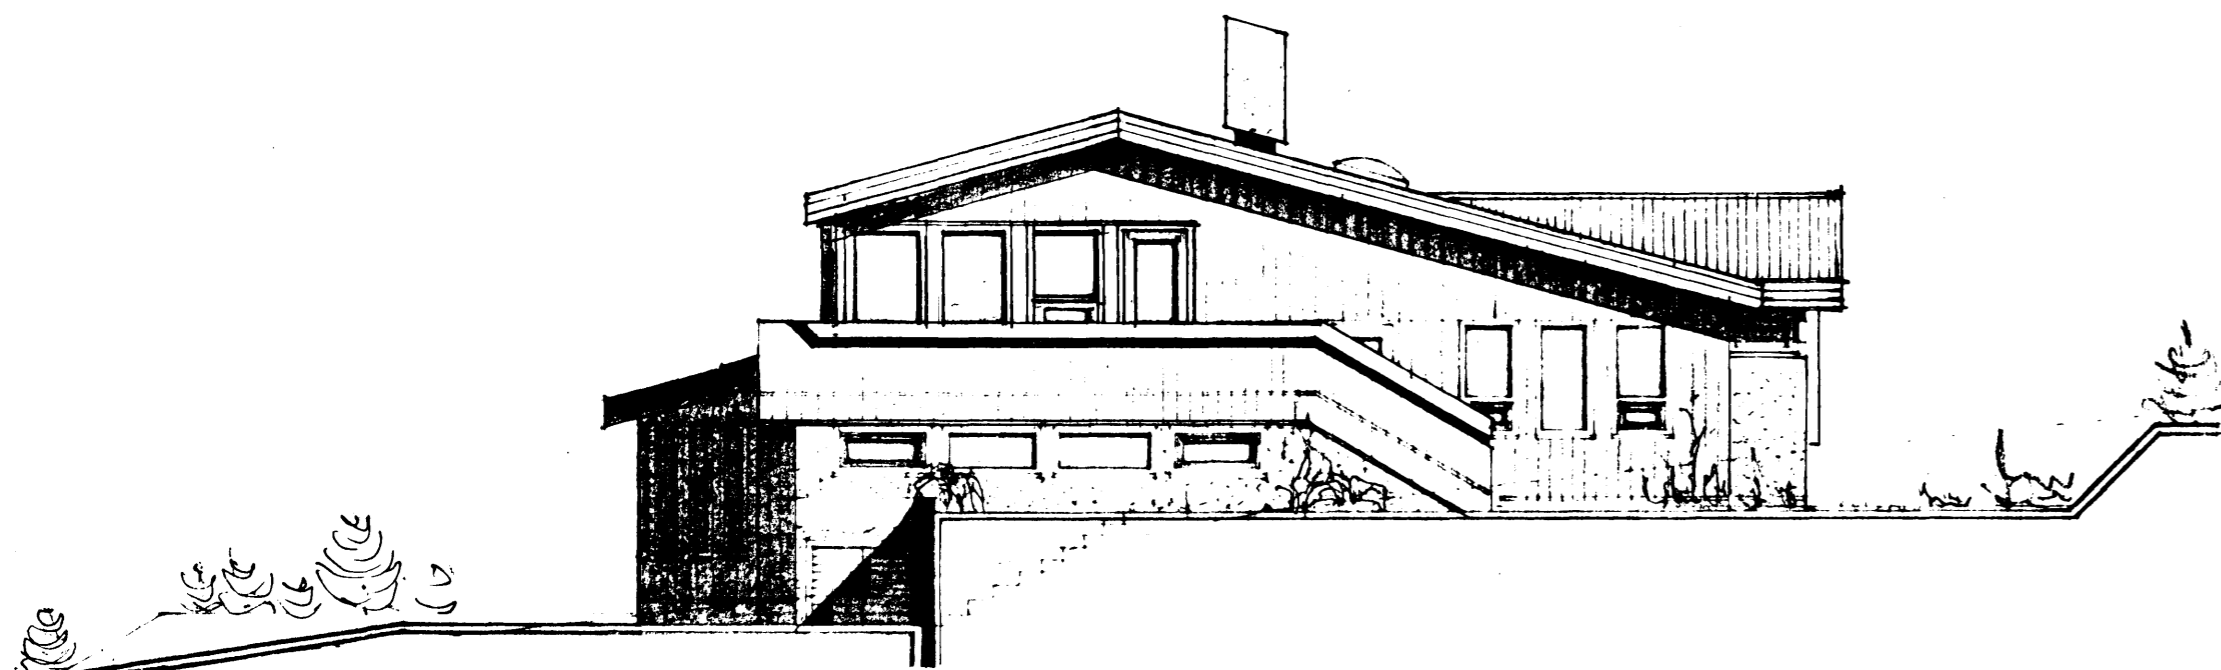

sud austur m. 1:100.

BREYTT 19-08-83. S.P. 29-08-83. S.P.

*Sigurður Þorvarðarson Erlendur Árni Hjálmarsson.*