



GRUNNMYND 1:50

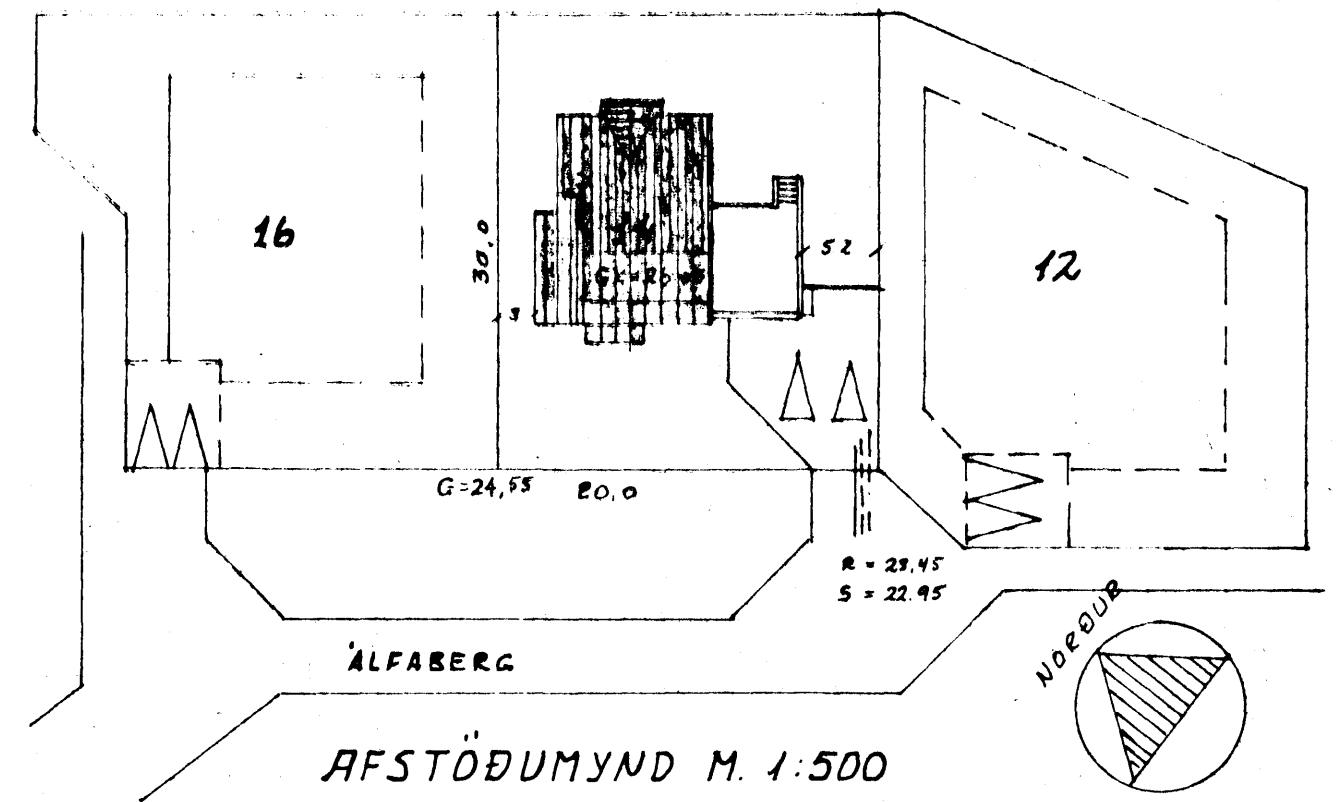

**SKÝRINGAR**

ALMENNAR SKÝRINGAR SJÁ BL. NR. 2-05  
 GN Á BATH. HEFUR GEGNUMSTREYMI FRÁ HL OG BK  
 GN Á V.S HEFUR GEGNUMSTREYMI FRÁ HL  
 GN Í KYTTA. HEFUR GEGNUMSTREYMI FRÁ SV OG PV  
 GN VÍÐ MÆLAGRIND HEFUR GEGNUMSTREYMI FRÁ SV  
 GN Í BILGEYMSLU SÍKAL TENGDA VÍÐ REGNVATNUSLÖGN.

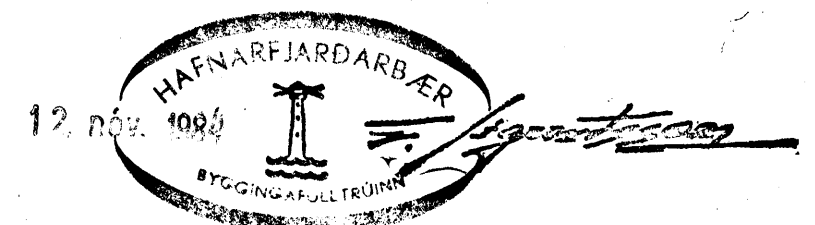

D1. NOV. '84. RÚNTAL DNAR. -> TENGING DNAR. DN 108 OG FL.		
DR. NR.	DAGS	EDLI BREYTINGAR
ÁLFABERG 14.	HAFNARFIRÐI	DAGS FEB. 1984.
GRUNNMYND	HITA - VATNS - OG FRÁRENNISLAGNA	HANNAÐ
MELIKV. 1:50		TEIKNAD
SIGURÐUR ÞORLEIFSSON	TEKNIFRÆÐINGUR F. 1.	VERK NR. 8354.
STRANDGÖTU 11	HAFNARFIRÐI	SÍMI 54751
		BLADNR. 2-02.