


GRÖNNMYND 1:50

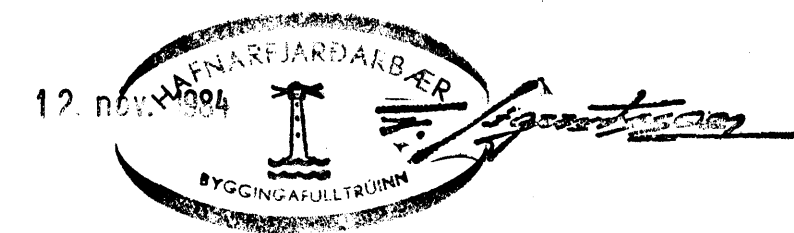

D1.	NOV. '84	RUNTAL DFMAL => TÆNING DFMÁ BREYTTST.	<i>[Signature]</i>
BR.NR.	DAGS	EDLI BREYTINGAR	SIGN.
		ÁLFABERG 14 HAFNARFJÓRÐI	DAGS FEBR. '84
		HITA-VATNS OG FRÆNNISLAGNIR.	HANNAÐ <i>[Signature]</i>
			TEIKNAD <i>[Signature]</i>
			VERK NR. 8354
MELIKV. 1:50		SIGURÐUR ÞORLEIFSSON TEKNIFRÆÐINGUR F. V. F. I.	BLAD NR.
		STRANDGÖTU 11 HAFNARFJÓRÐI SÍMI 54751 <i>[Signature]</i>	2-03.