


Húsvéita nr. 3028 Teikning nr. 2298
 Samþykkt þ. 16. 7. 1984.
 f.h. RAÐVEITU HAFNARFIARÐAR
Jóns Eir Eirsson
 Eftirlitsmaður rællagna

13
 Inntak samþykkt 17. 1. 84
 f.h. RAÐVEITU HAFNARFIARÐAR
Háskólinn Hallbjörn

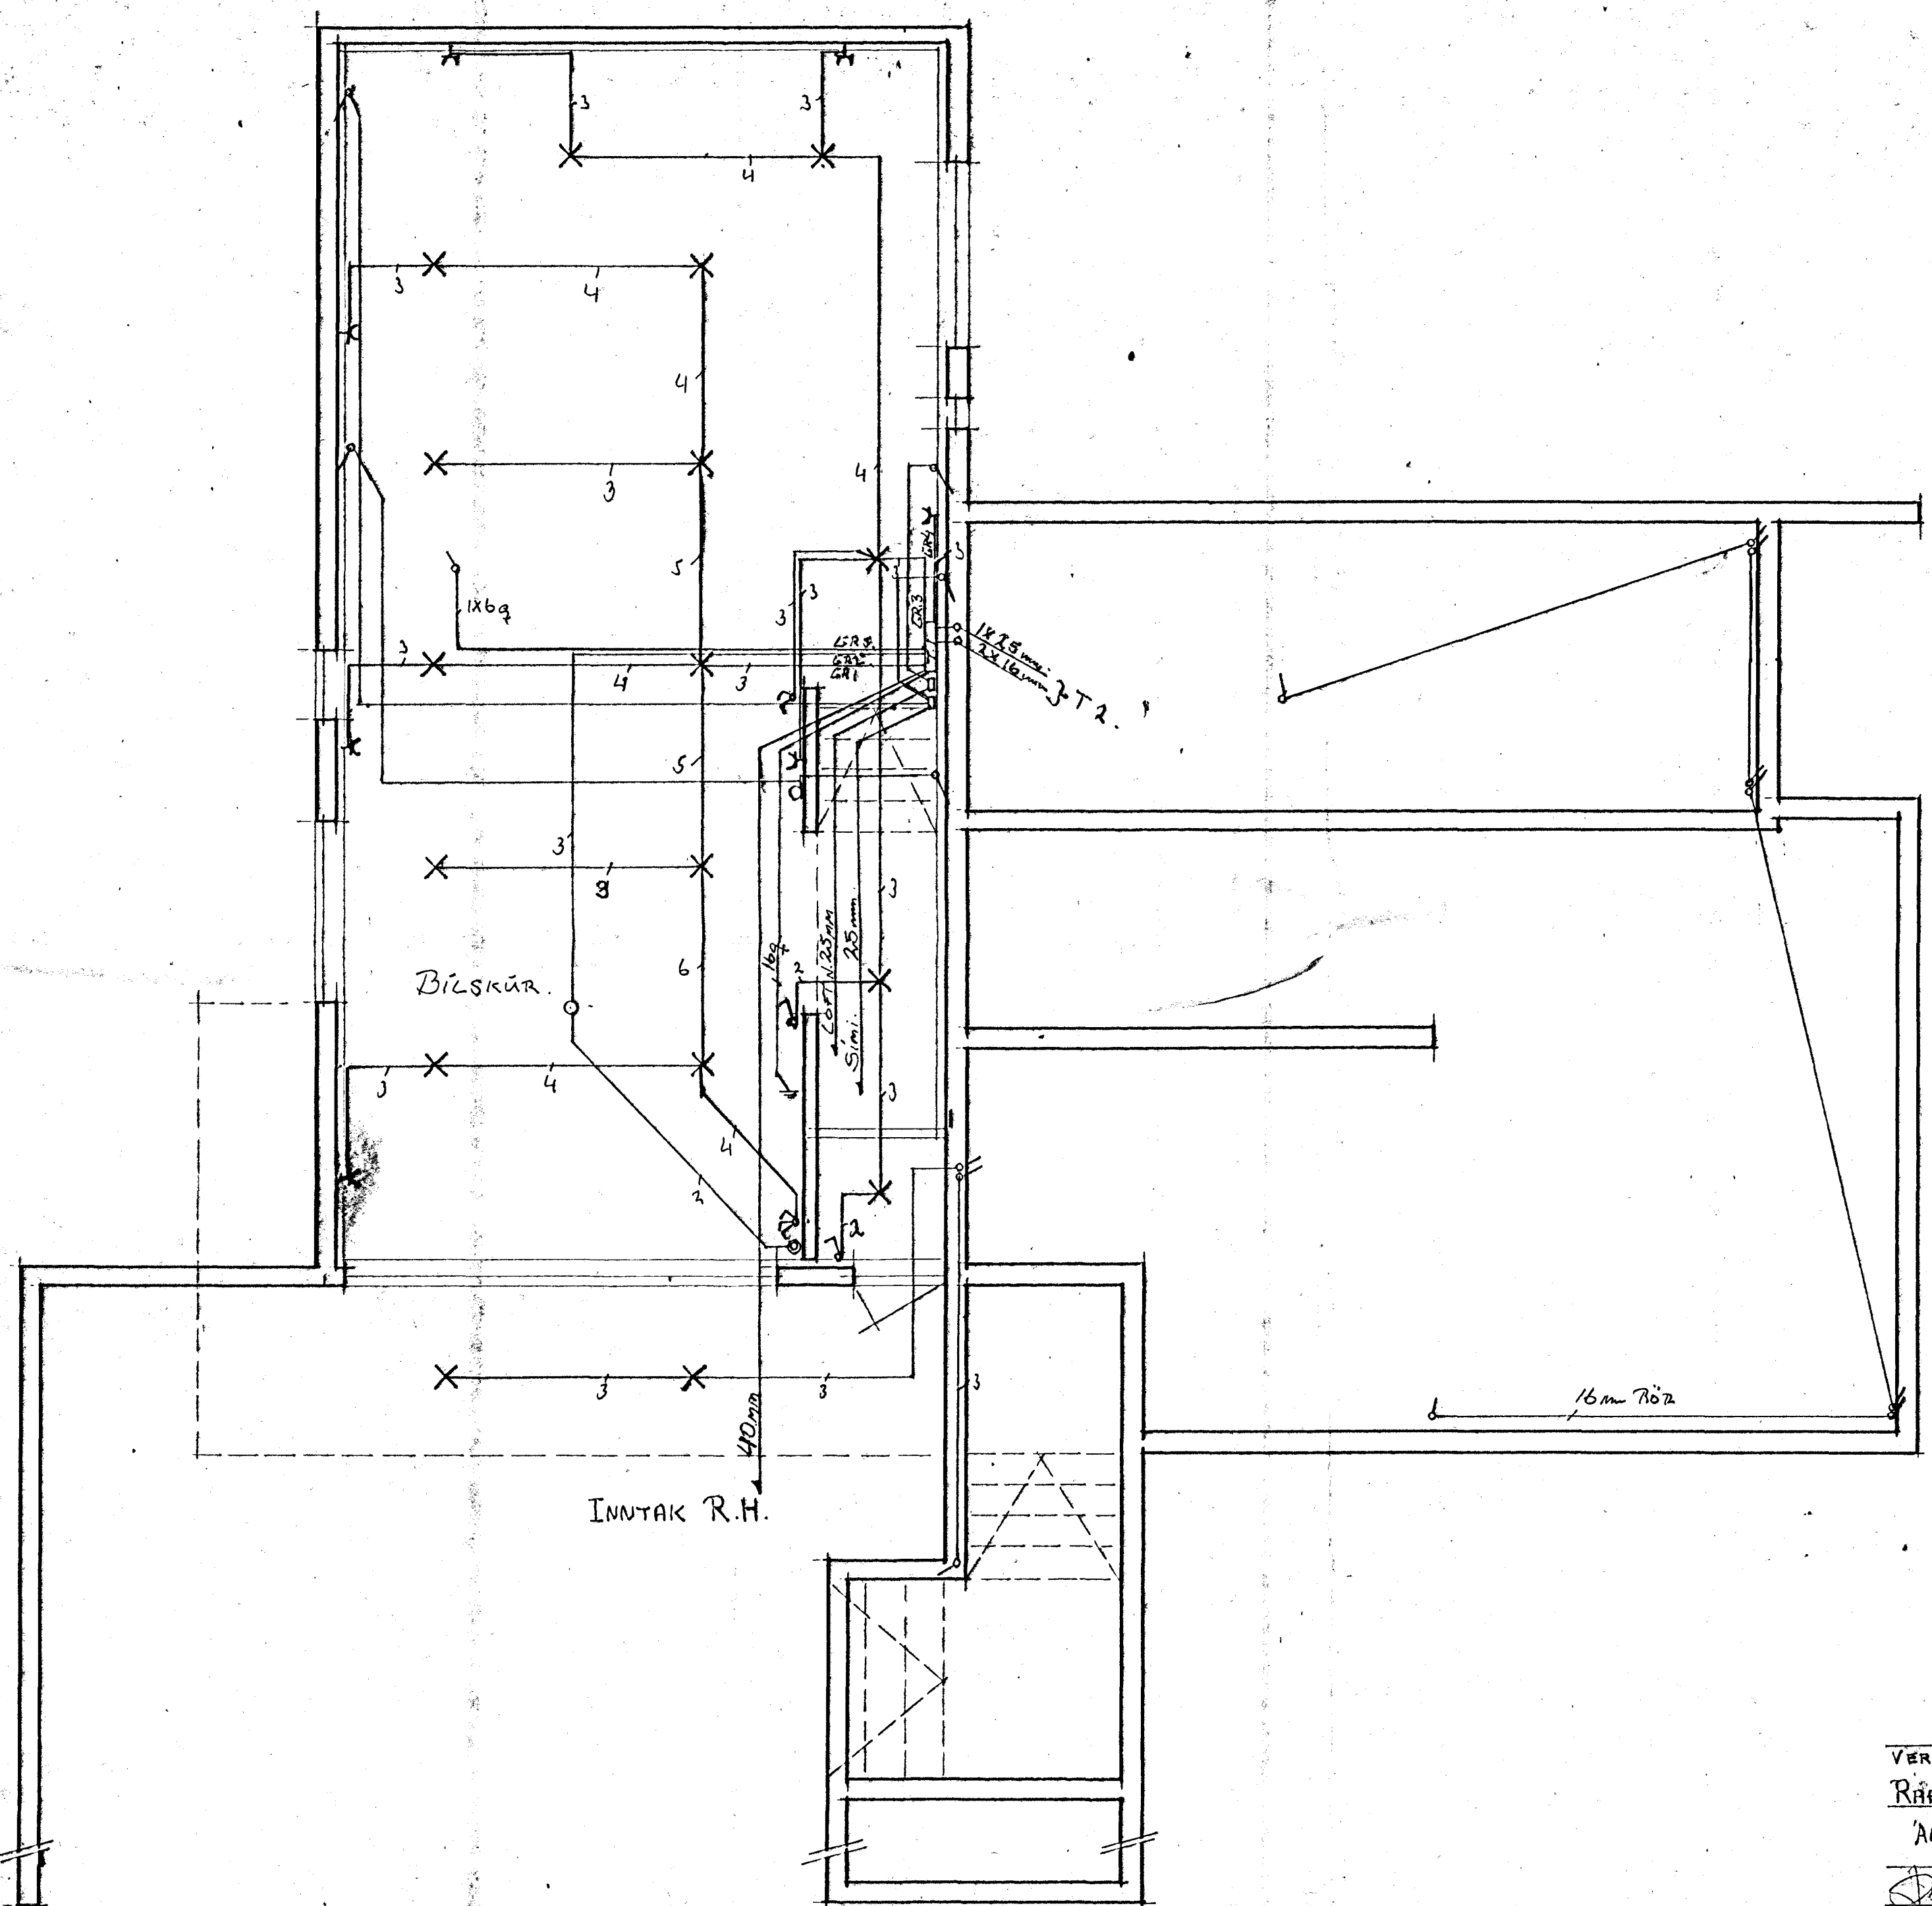

VERKFNÍ.	DAGG. 1984	VERK NR
RAÐLAGNARTEIKNING. KJALLAR.	MKV. 1:50	84-1
ALFABERG 16. HAFNARFIRÐI:	BR.	
	BLAÐ NR 1.	

Þorvaldur Kristjánsson
 ÞORVALDUR KRISTJÁNSSON F.I.R.