


Afstöðumynd Mk 1:500

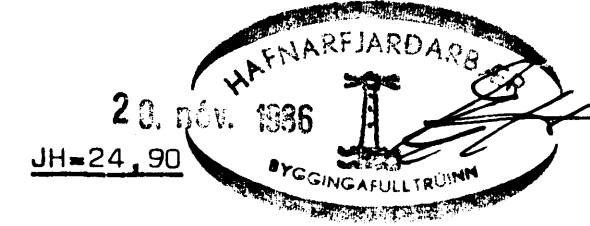

Nóv 1986. Teikningu breytt til samræmis við framkvæmd.

Efni og frágangur lagna sé í samræmi við íst 65 og 68.

STADALHÚS
TEIKNISTOFA SÍÐUMÚLA 31 SÍMI 83141

| | | |
|----------------------------|-----------------------------------|-----------------|
| VERKEFNI Fráveituluögn. | DAGS. 1984 MKV. 1:50 1:500 | VERK NR 84-1 |
| Alfaberg 16 Hafnarfirði | BR. nóv. 1986.sk. BLAD NR 3.02 | |

SIGURDUR GUÐMUNDSSON SIGURDUR P. KRISTJÁNSSON FTPÍ