



Samþykkt á fundi bygginga-
nefndar þ. 14/1 1986

BYGGINGAFULLTRÚINN
Í HAFNARFIRDI


Colmact Hjal
Rstíð: Sjá blað nr. A1

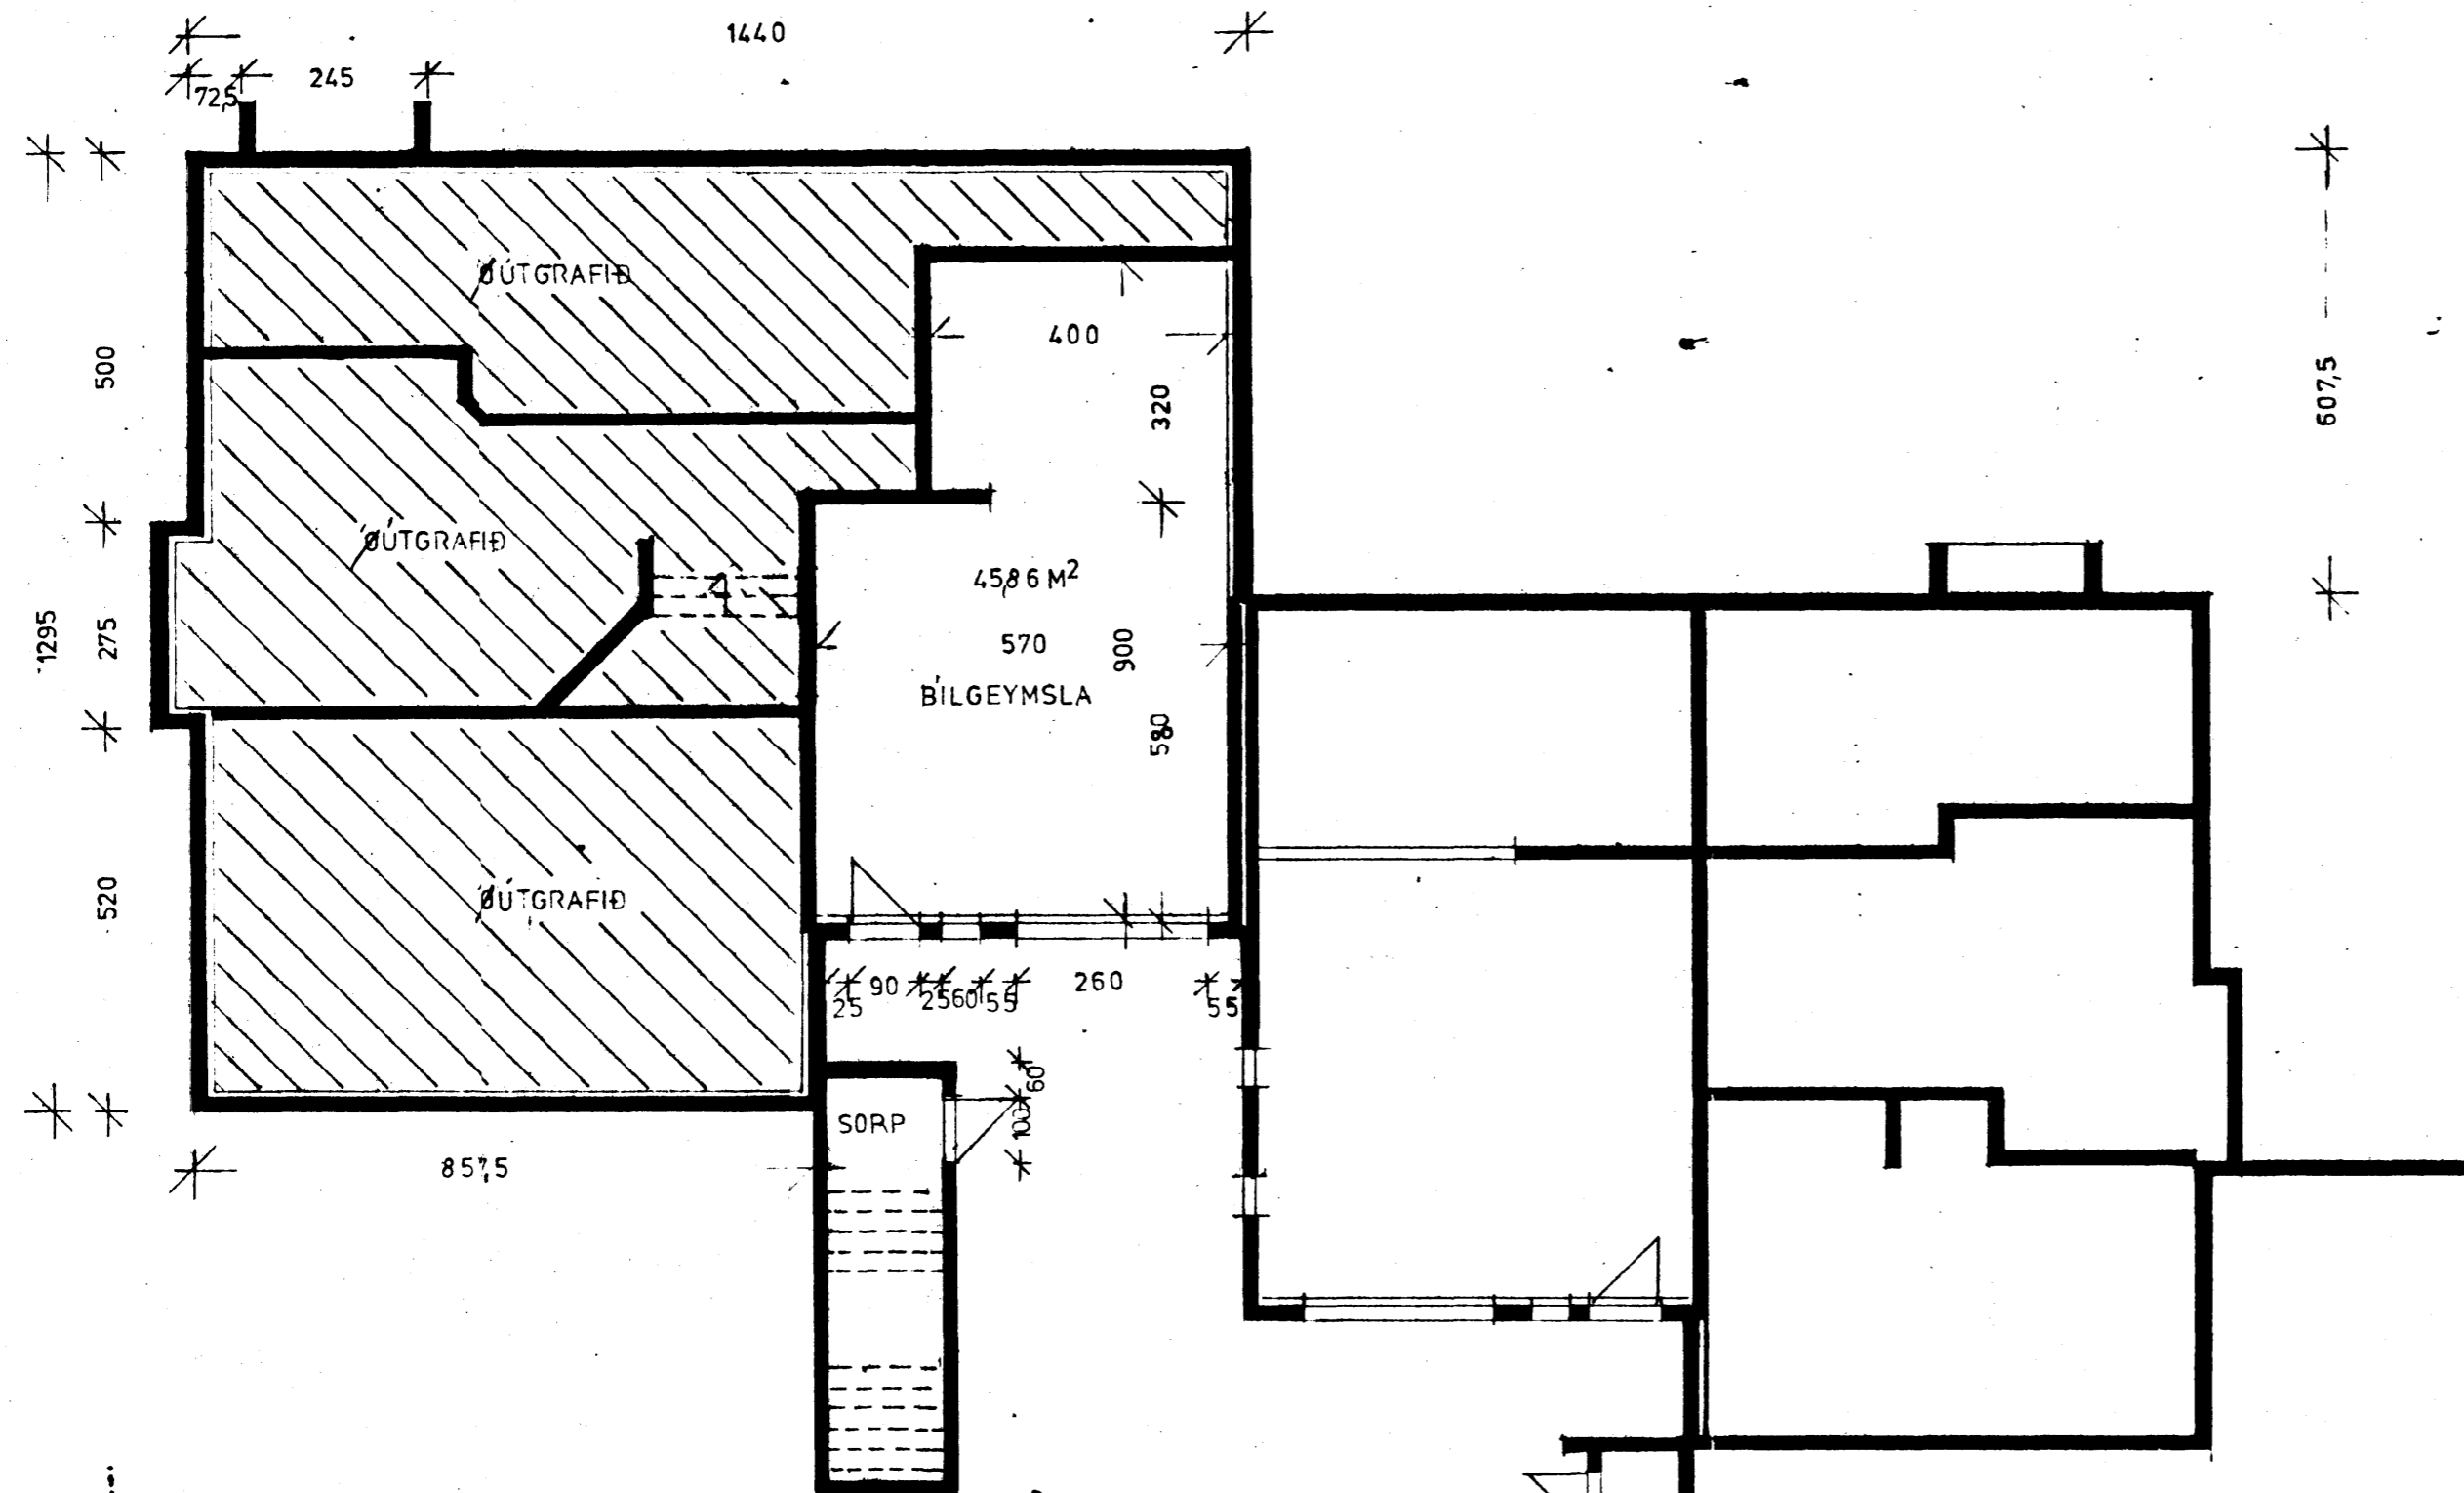

GRUNNMYND KJALLARA

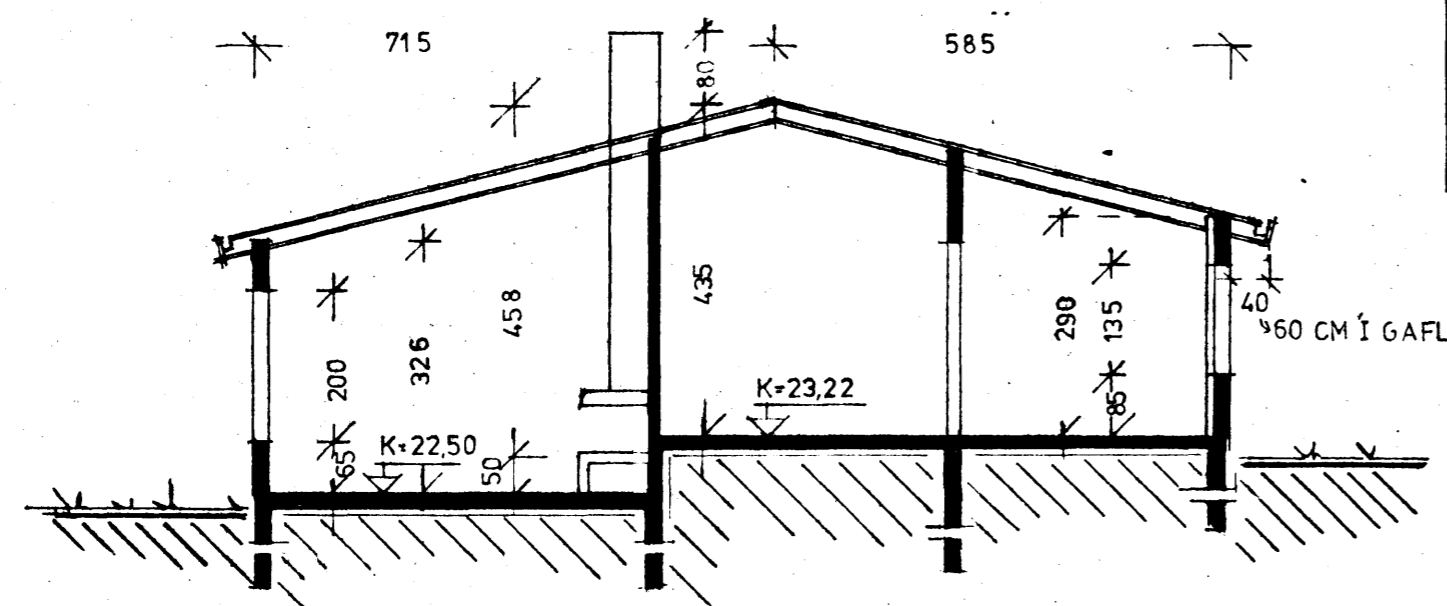

SNÍÐ A-A

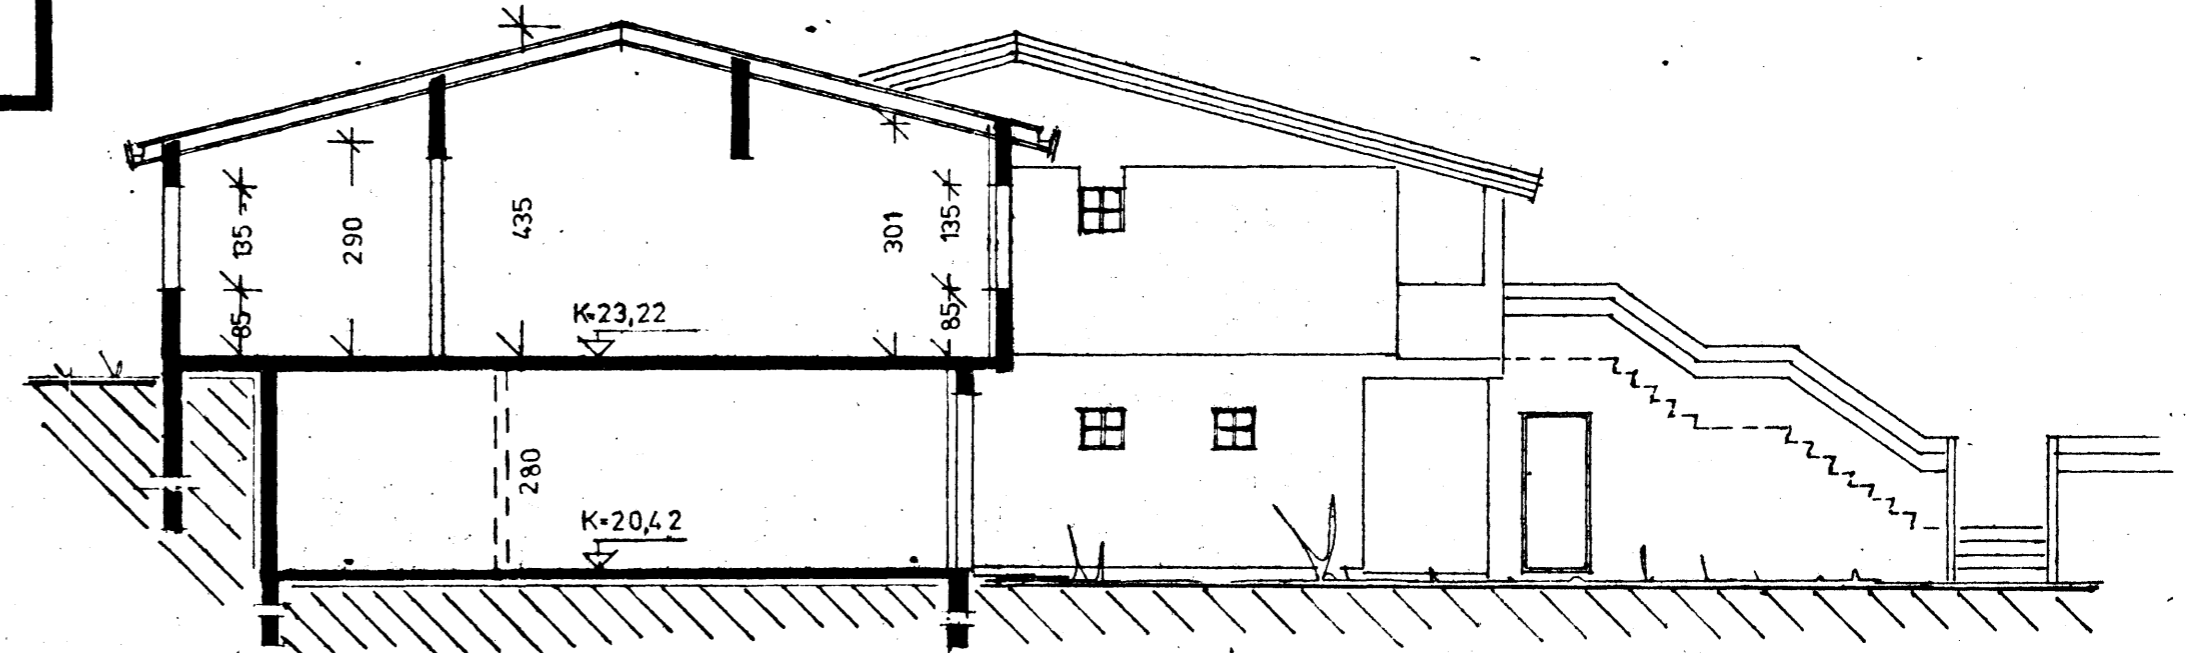

SNÍÐ B-B

| | | | | | | |
|---|----------|----------------------|--------|----------|------------|------|
| TEIKNISTOFAN BR. DES. 87* BR. MARS 87* | VERKEFNI | 'ALFABERG 22' BÆRYTT | KVARÐI | 1:100 | VERK NR. | 8625 |
| | HEITI | HAFNARFJÖRÐUR | DAGS. | DES. 86* | TÝPA NR. | |
| | | GRUNNMYND KJALLARA | HÖNNUN | G.G. | TEIKN. NR. | |
| | | SNÍÐ | TEIKN | G.G. | | A-2 |

Bólholt 6, 3.h. Reykjavík Sími (91)-82414

Gili G. Gunnarsson

Gili G. Gunnarsson, B.F.