


Samþykkt á fundi bygginga-
nefndar þ. 21/11 1988

BYGGINGAFULLTRÚINN
Í HAFNARFIRÐI

*Arstíð. Vottorð byggingafulltrúa
ligger fyrir eftir breytingu.*

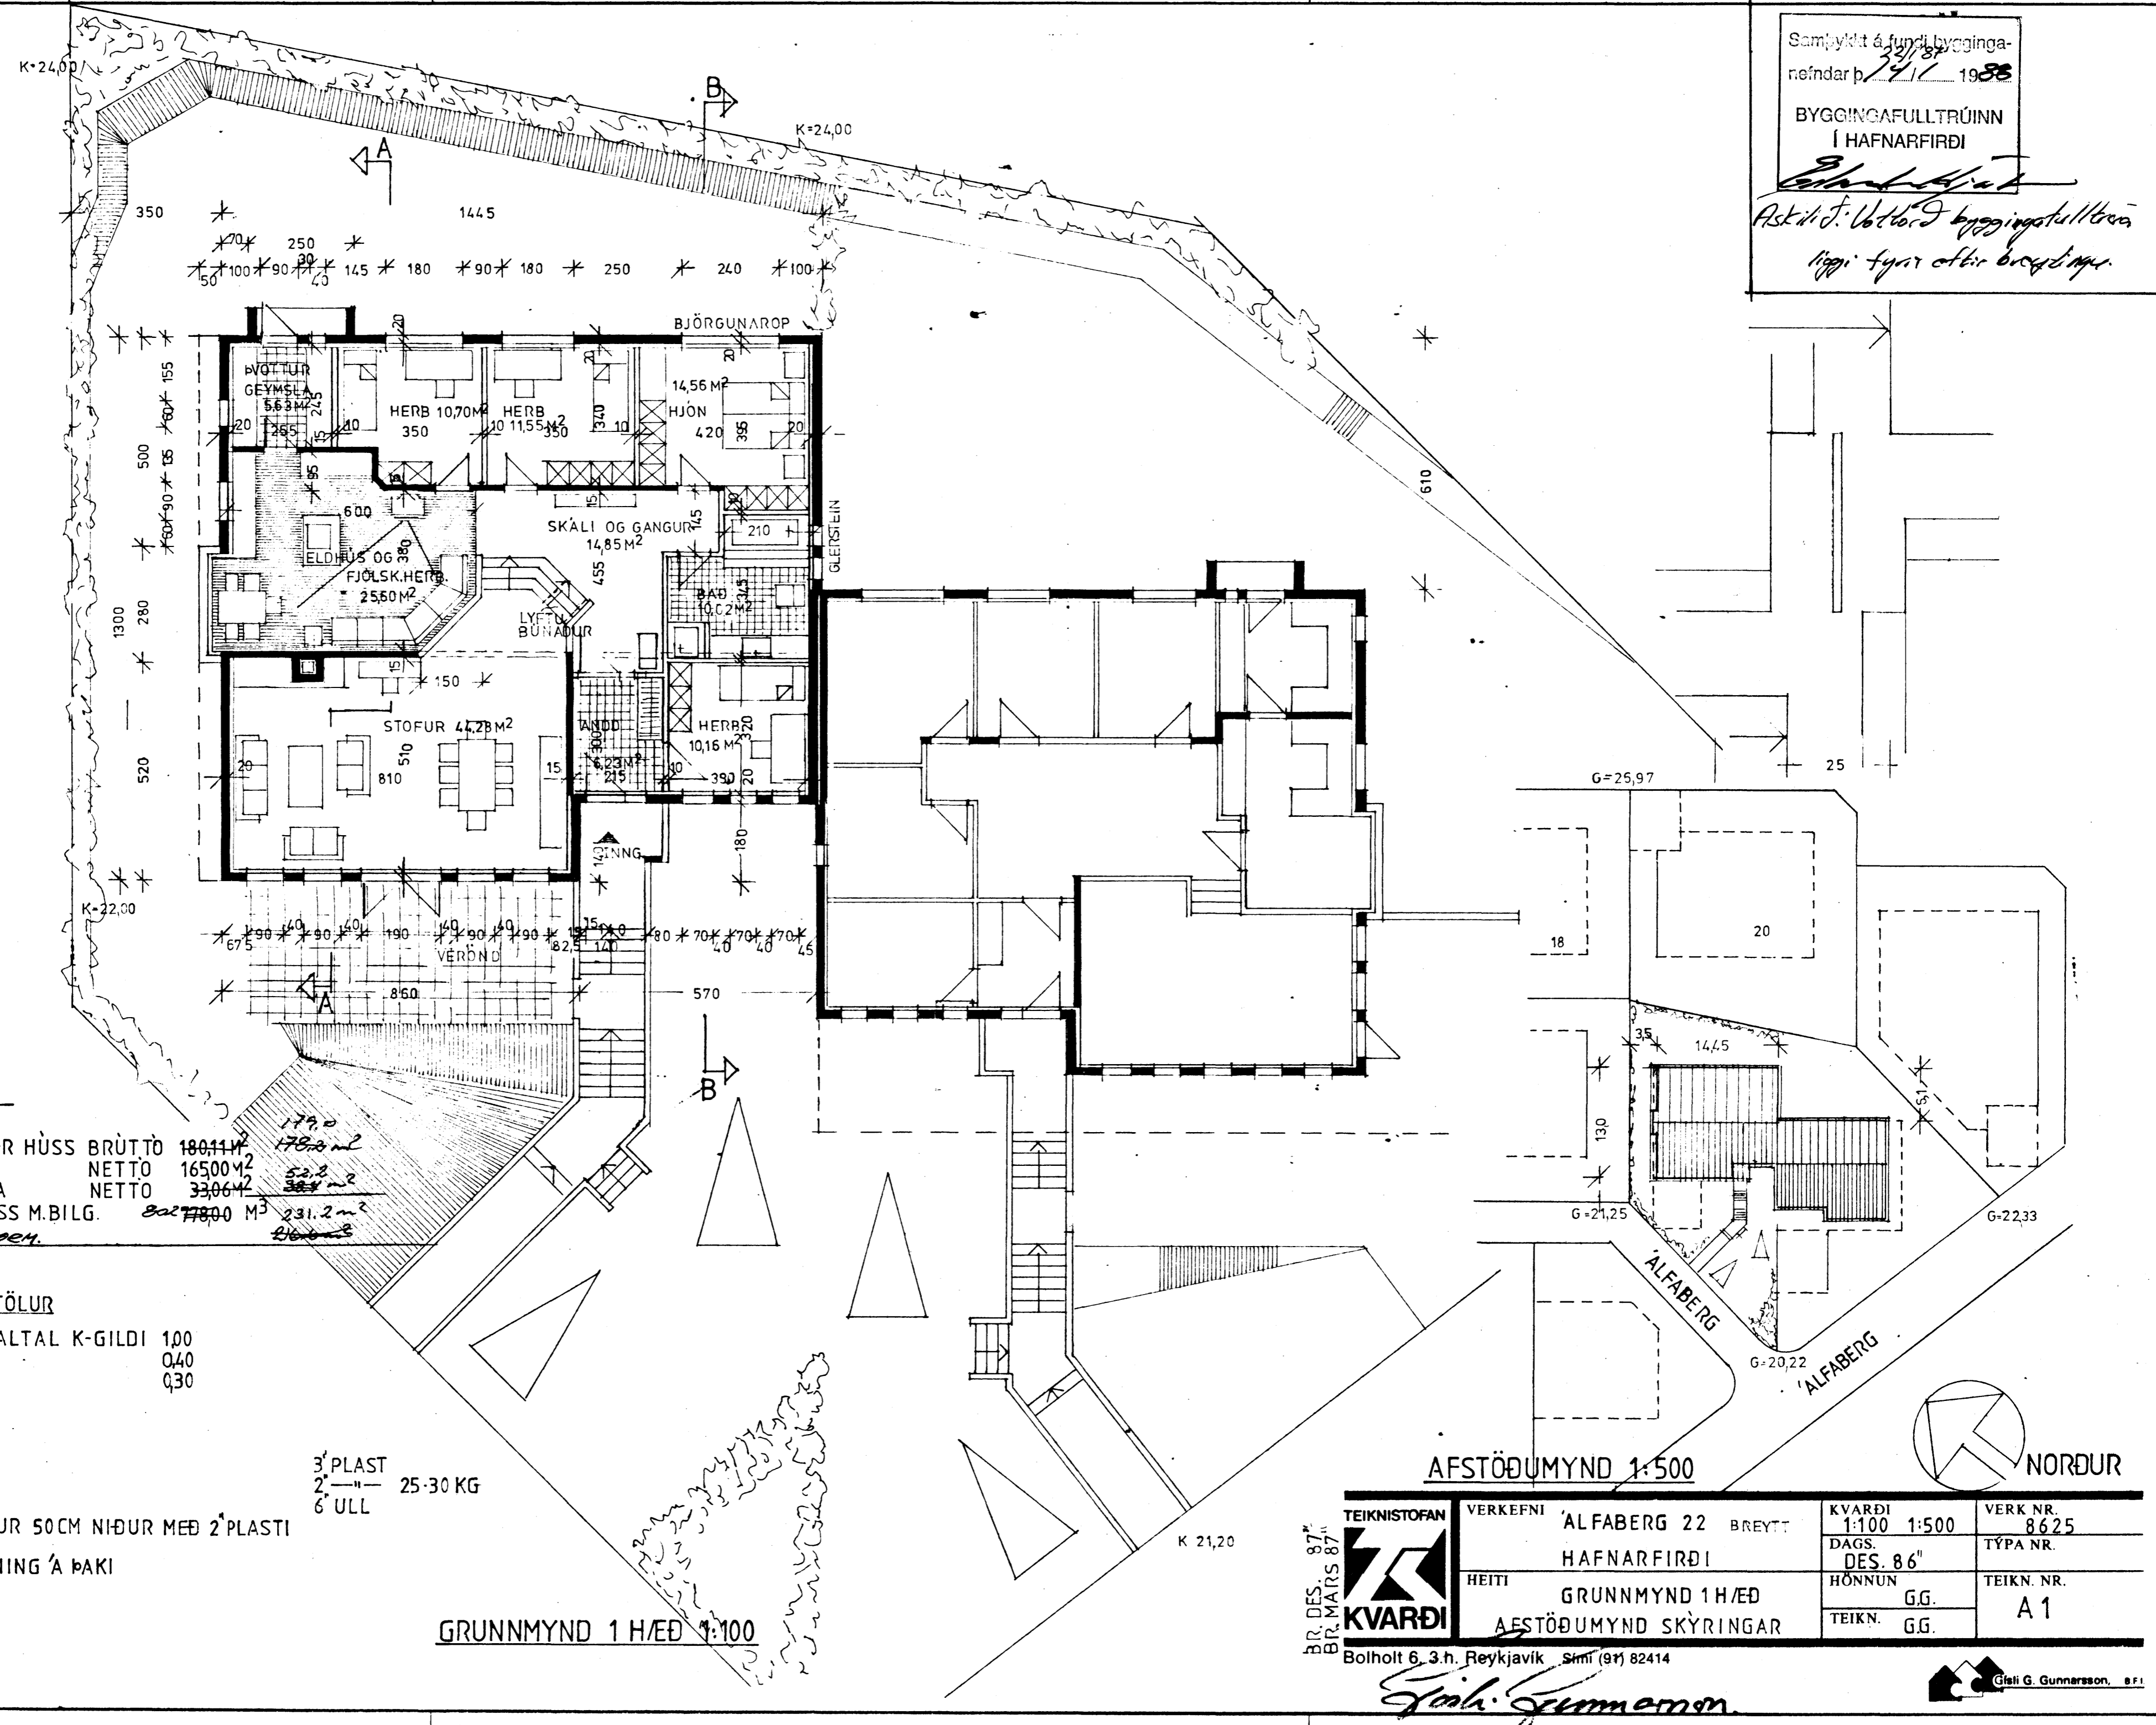

SKÝRINGAR

GRUNNFLÖTUR HÚSS BRÚTTÓ	180,11 M ²	179,0 M ²
IBÚÐ NETTÓ	16500 M ²	52,8 M ²
BILGEYMSLA NETTÓ	33,06 M ²	30,4 M ²
RÚMMÁL HÚSS M. BILG.	802,78 M ³	231,2 M ³
SAMT FLÁTAH.		266,2 M ²

KÓLNUNUARTÖLUR

VEGGIR MEÐALTAL K-GILDI	1,00
GOLF	0,40
ÞAK	0,30


EINANGRUN

- ÚTVEGGIR
- GOLF
- ÞAK
- UNDIRSTÖÐUR 50CM NIÐUR MEÐ 2^{PLASTI}
- MÁLMLÆÐNING Á ÞAKI

- 3^{PLAST}
- 2[—] 25-30 KG
- 6 ULL

GRUNNMYND 1 H/ED 1:100

AFSTÖÐUMYND 1:500

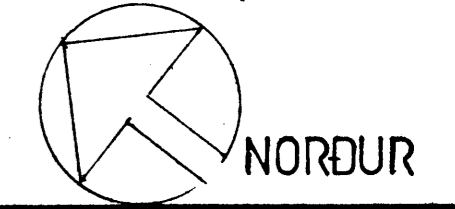

TEIKNISTOFAN BR. DES. 87" BR. MARS 87"	VERKEFNI	'ALFABERG 22 BREYTT	KVARÐI	1:100 1:500	VERK NR.	8625
		HAFNARFIRÐI	DAGS.	DES. 86"	TÝPA NR.	
	HEITI	GRUNNMYND 1H/ED	HÖNNUN	G.G.	TEIKN. NR.	A 1
		AFSTÖÐUMYND SKÝRINGAR	TEIKN.	G.G.		

Bolholt 6, 3.h. Reykjavík Smí (91) 82414

Stað. Gunnarsson

