


Alfaberg 28-30 Hafnarfirði

Samþykkt á fundi bygginga-
nefndar þ. 26/10/83
BYGGINGARULLIÐIN
I HAFNARFIRÐI
[Signature]

Áskalið er að hlög. nr 28
se 7.0 m jar götu.
[Signature]

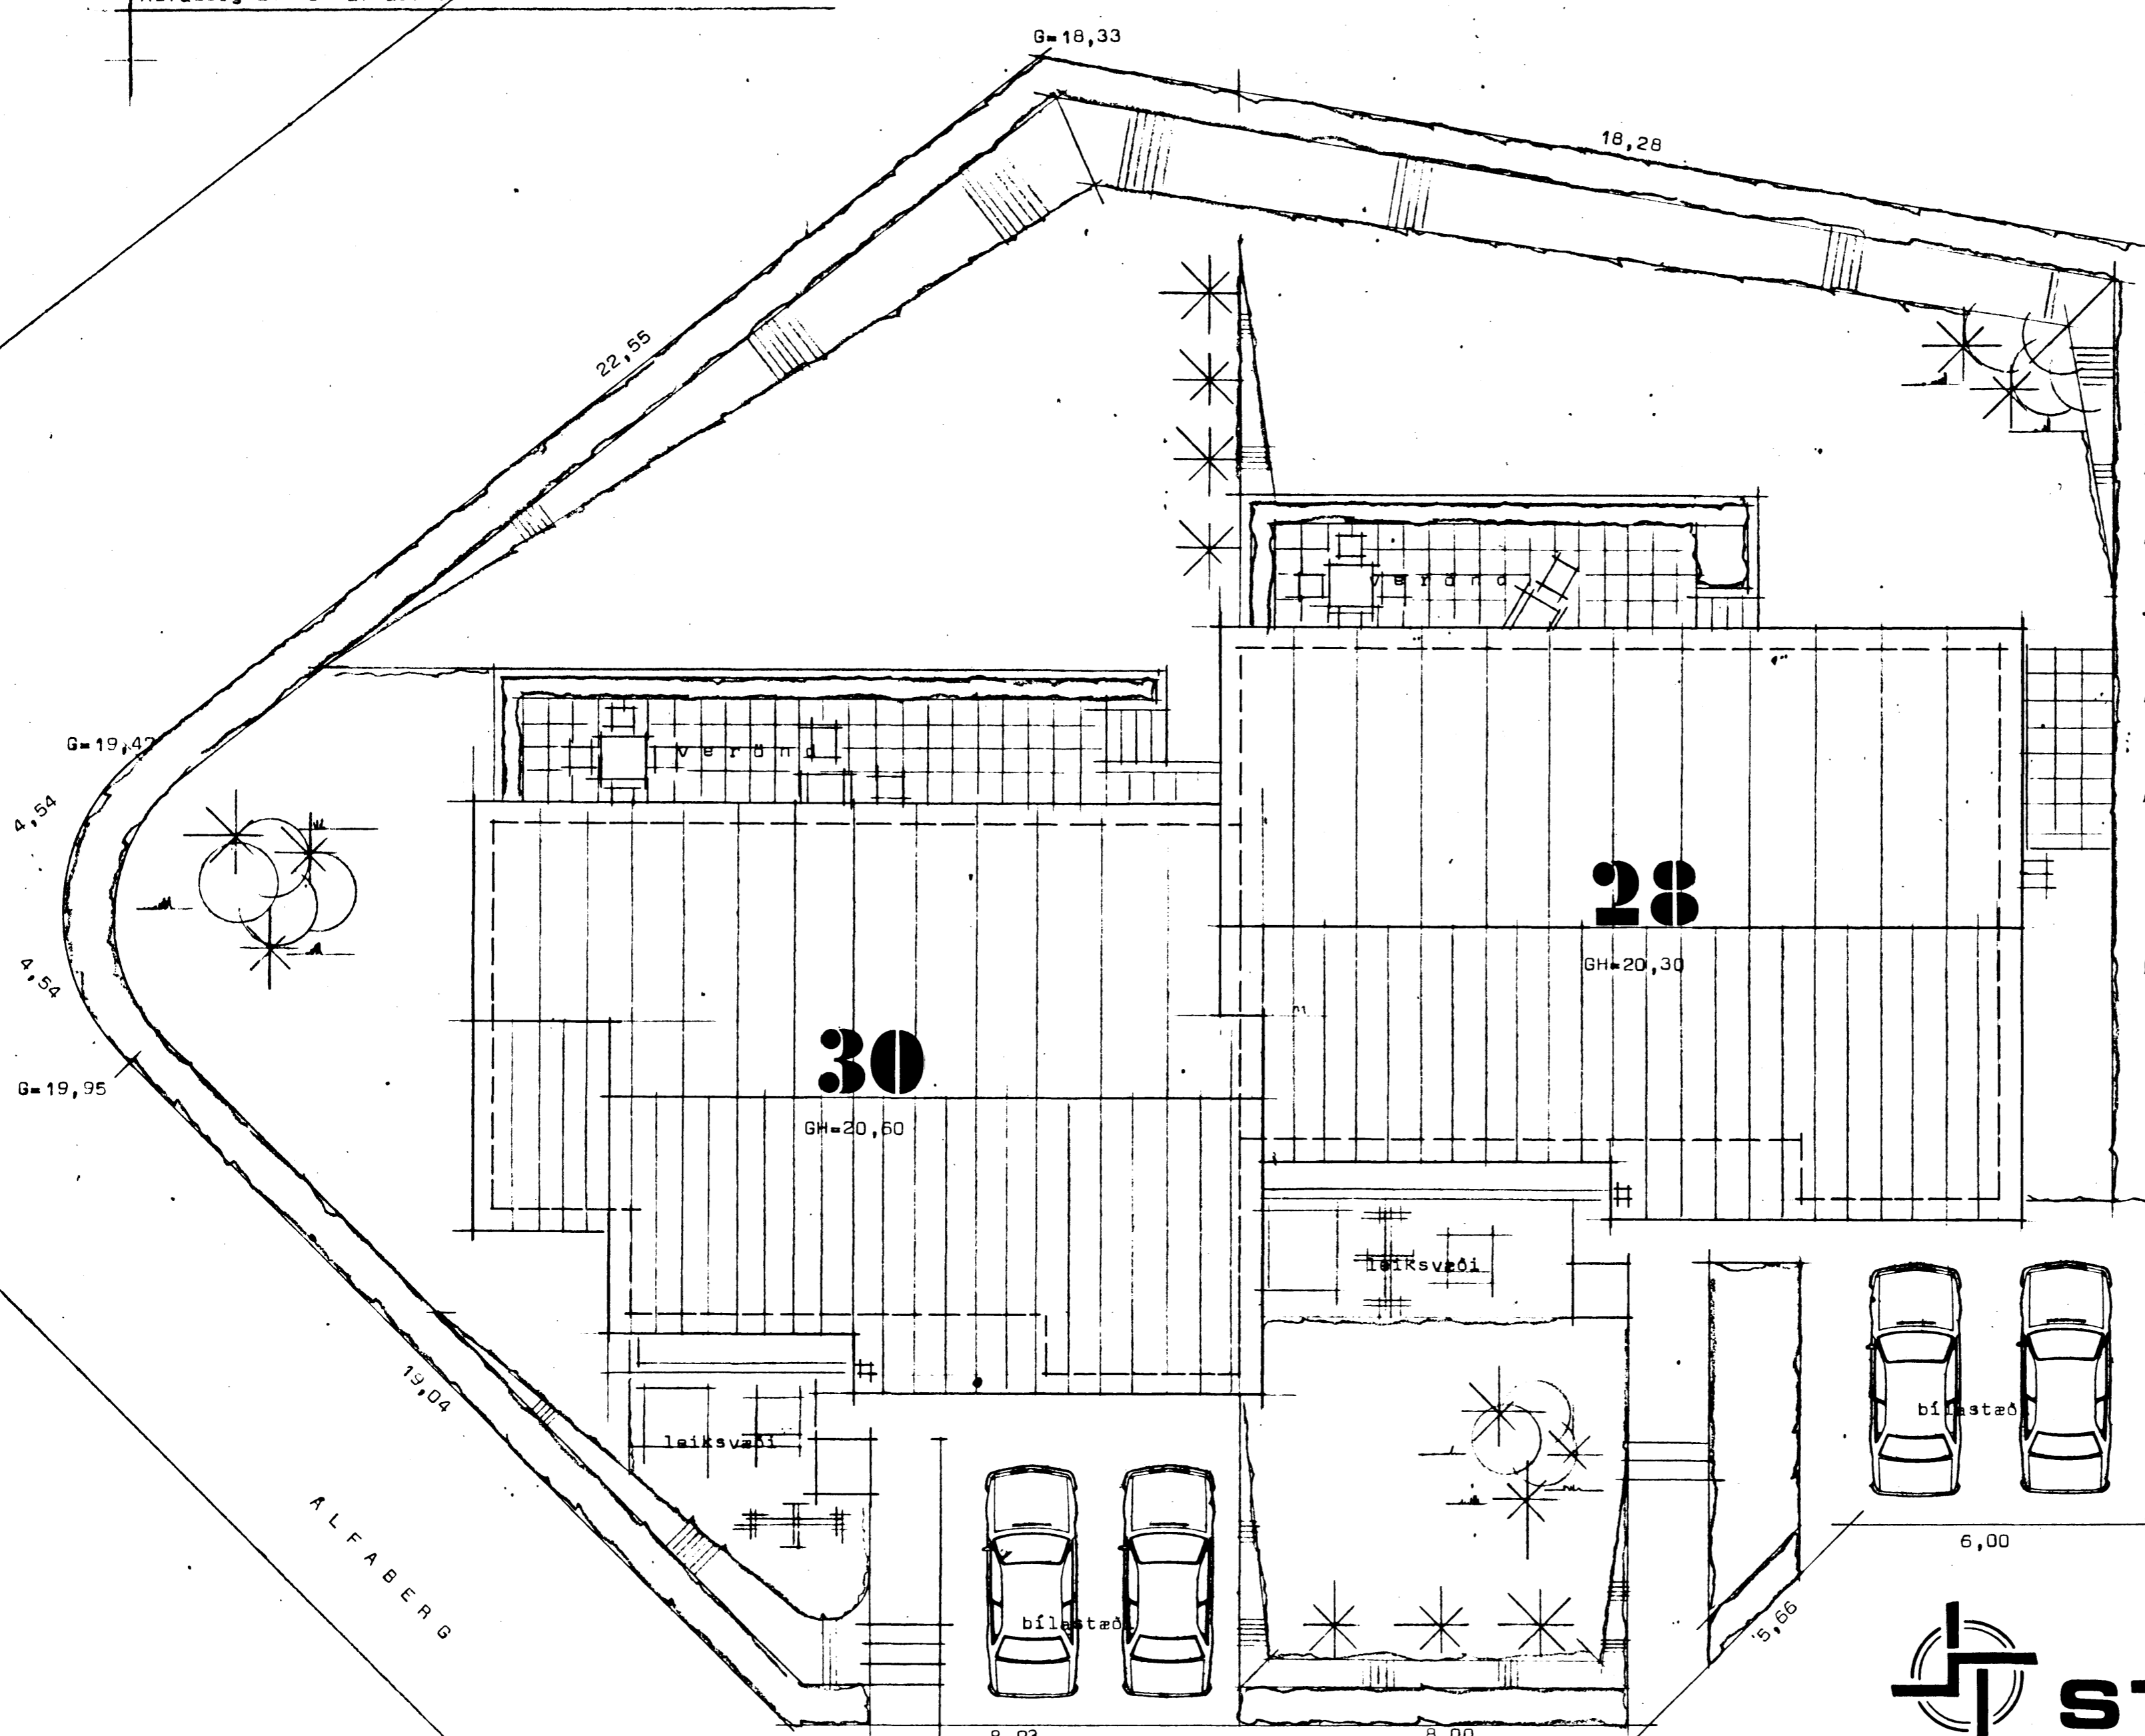

0090-0300-01

STADALHÚS S F
TEIKNISTOFA SIÐUMULA 31 SÍMI 83141

VERKEFNI Lóðarmynd	MR 30	DAGS. 1983	VERK NR SU 142
Alfaberg 28-30 Hafnarfirði		MKV. 1:100	
		BR.	
		BLAD NR 1.04	
<i>[Signature]</i> SÍGURDUR GUDMUNDSSON		<i>[Signature]</i> SÍGURDUR P KRISTJÁNSSON FTÍ	

ALFABERG