
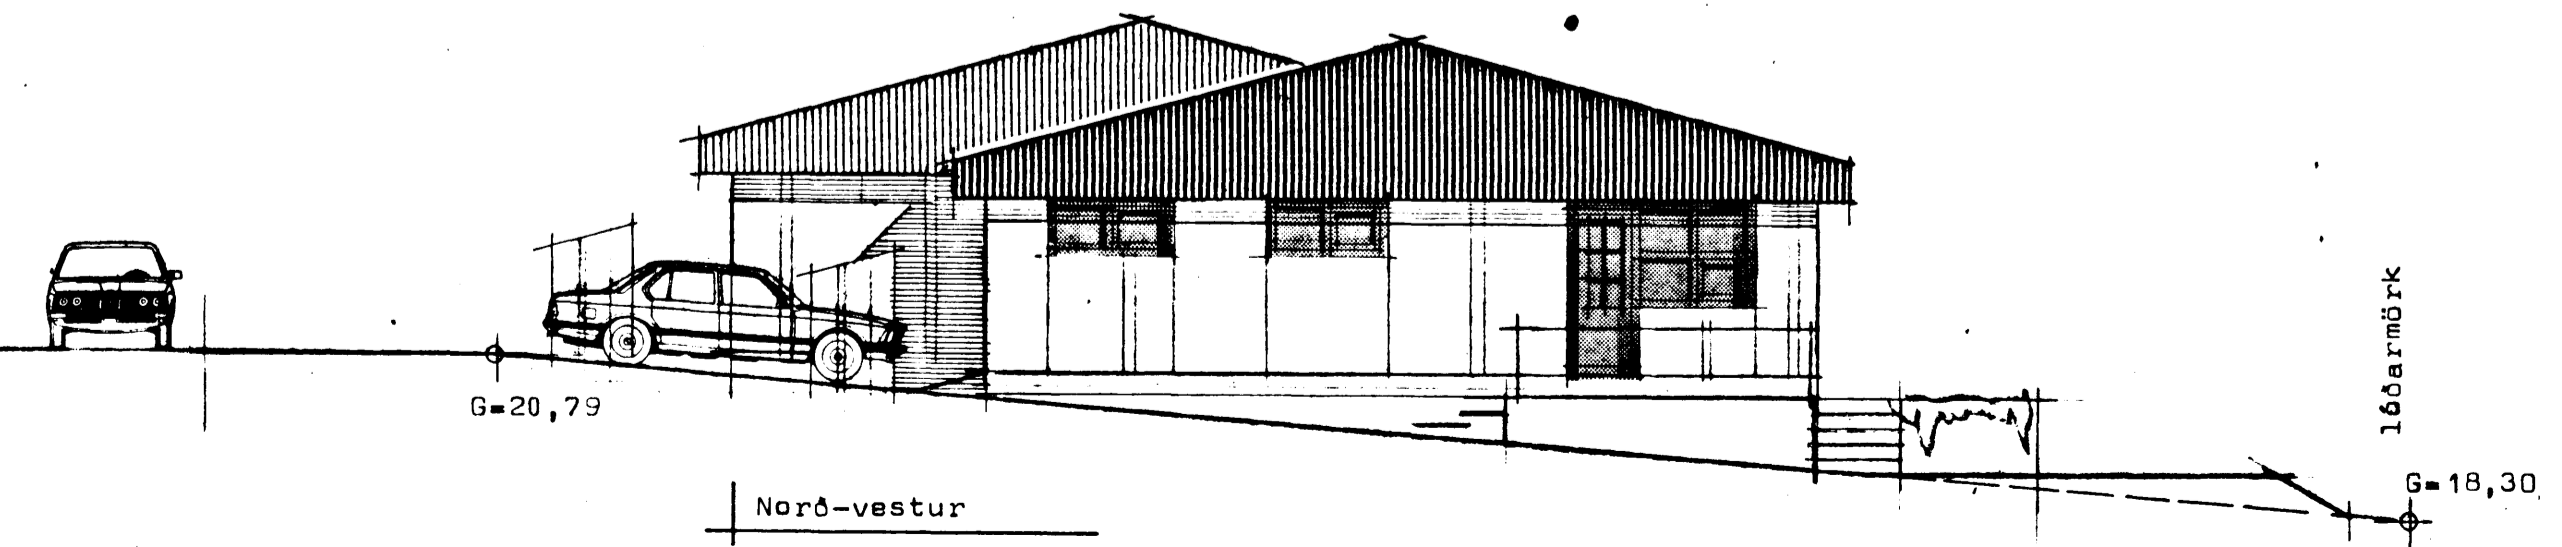
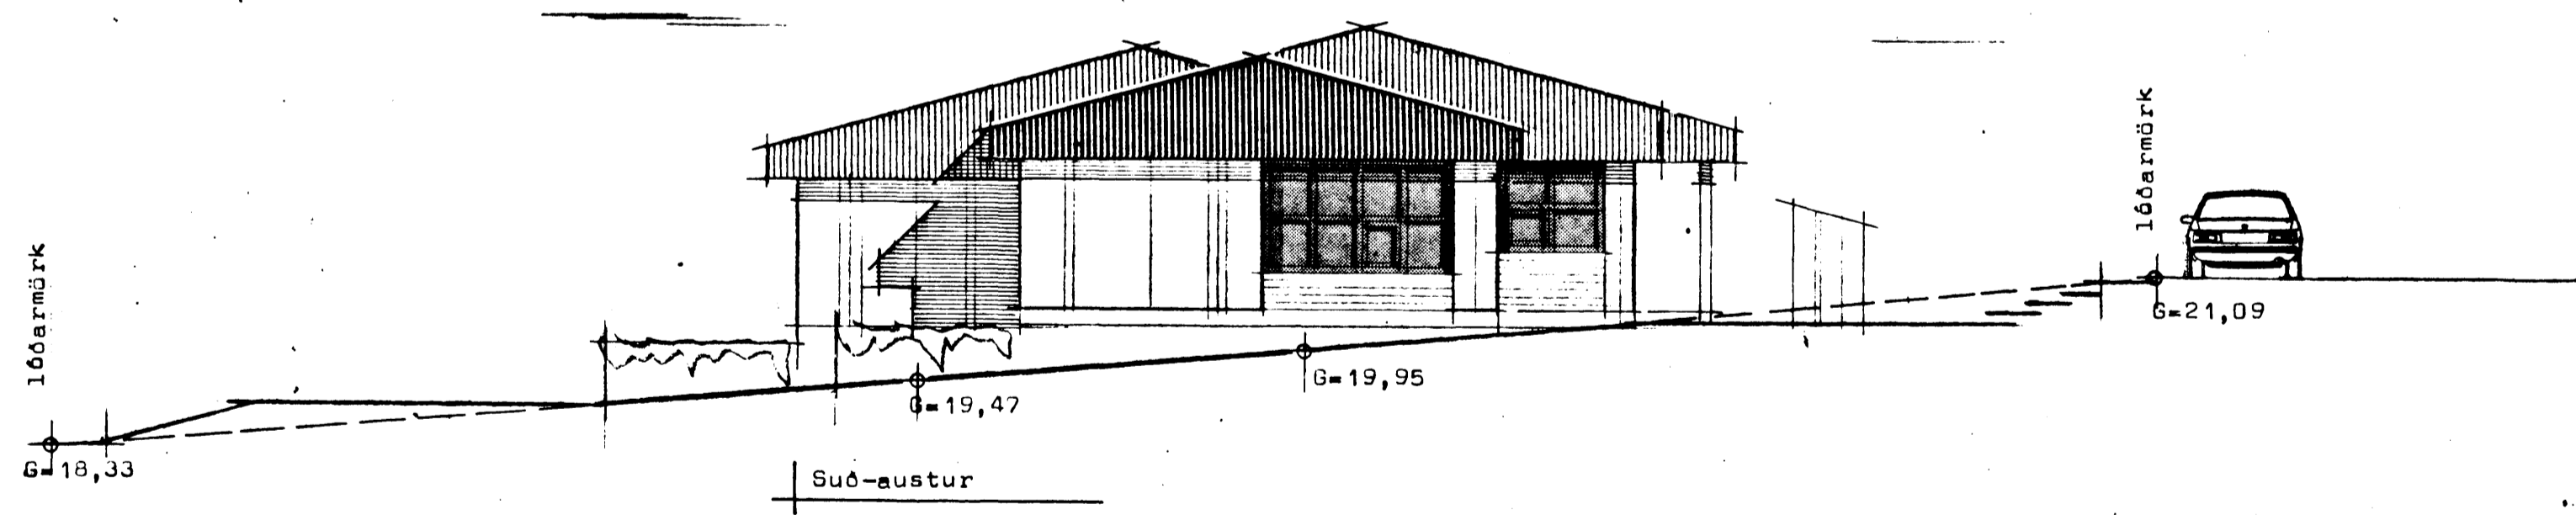
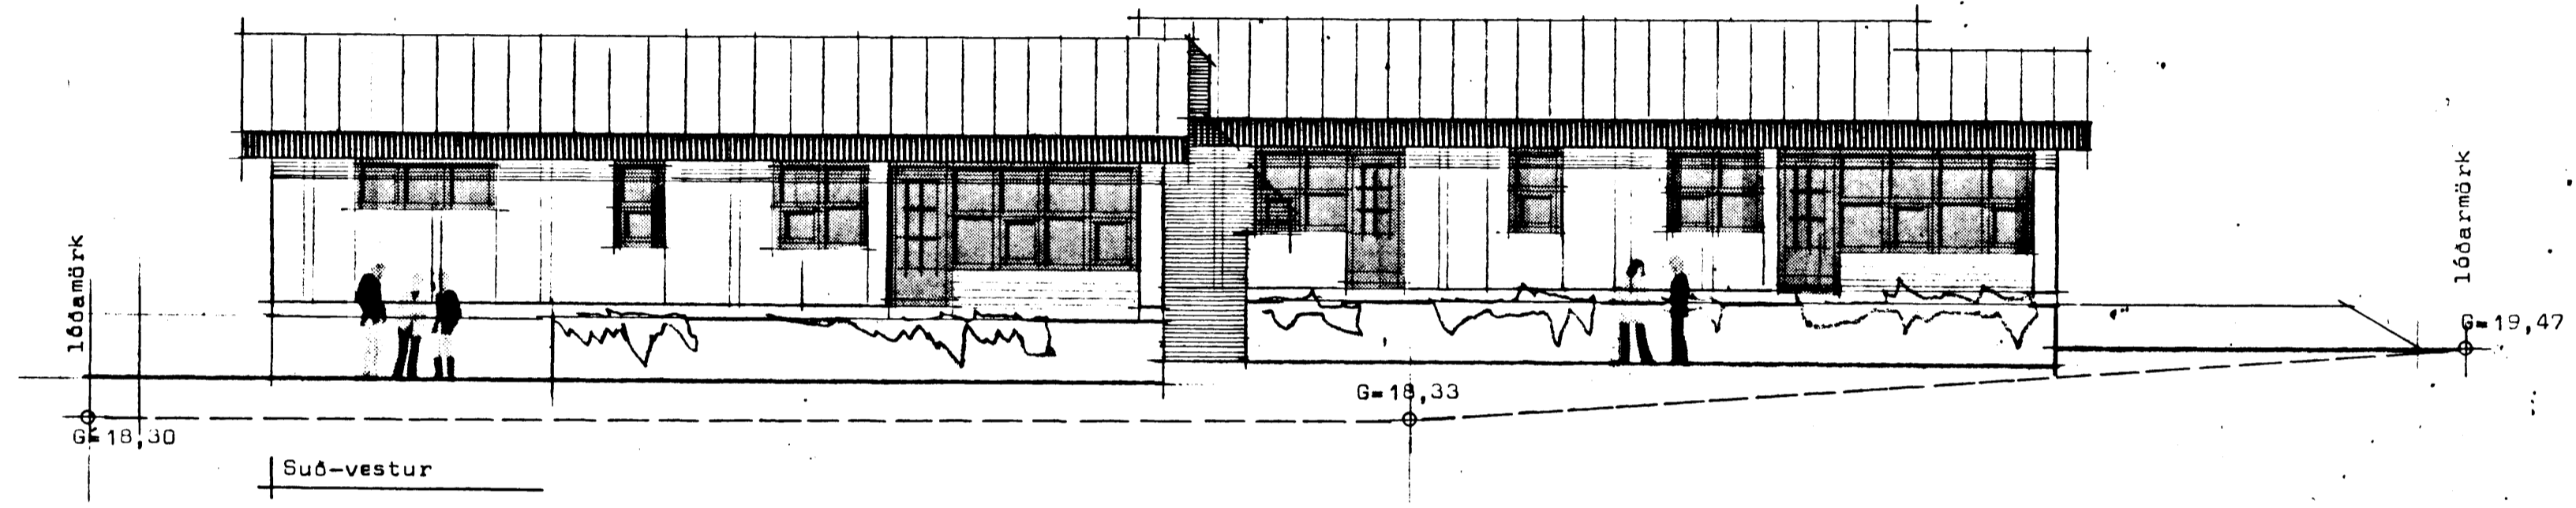


Alfaberg 28-30 Hafnarfirði

Samþykkt á fundi bygginga-
nefndar þ. 26/10 1983
BYGGINGAVALDIÐ
Í HAFNARFIRÐI
Sigurður Kristjánsson

Áskilið að byg. m 28 sé
7.0m frá gætu. *Sig*

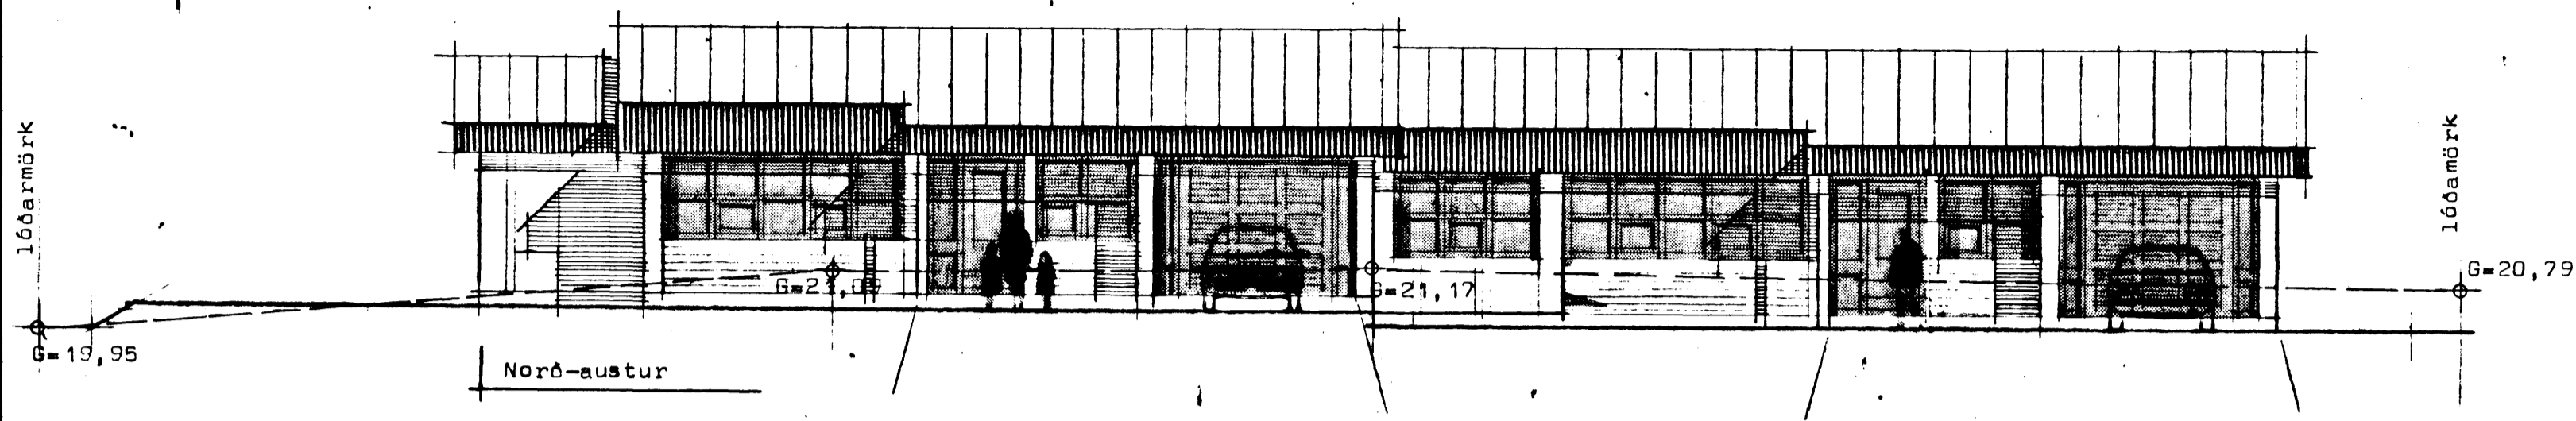

0090-0280-01

STADALHÚS S F
TEIKNISTOFA SÍÐUMÚLA 31 SÍMI 83141

VERKEFNI	DAGS.	1983	VERK NR
Ótíttimyndir	MKV.	1:100	SU 142
Alfaberg 28-30 Hafnarfirði	BR.		
	BLAD-NR	1,02	

Sigurður Guðmundsson *Sigurður P. Kristjánsson*
SÍGURÐUR GUÐMUNDSSON SÍGURÐUR P. KRISTJÁNSSON FTÍ