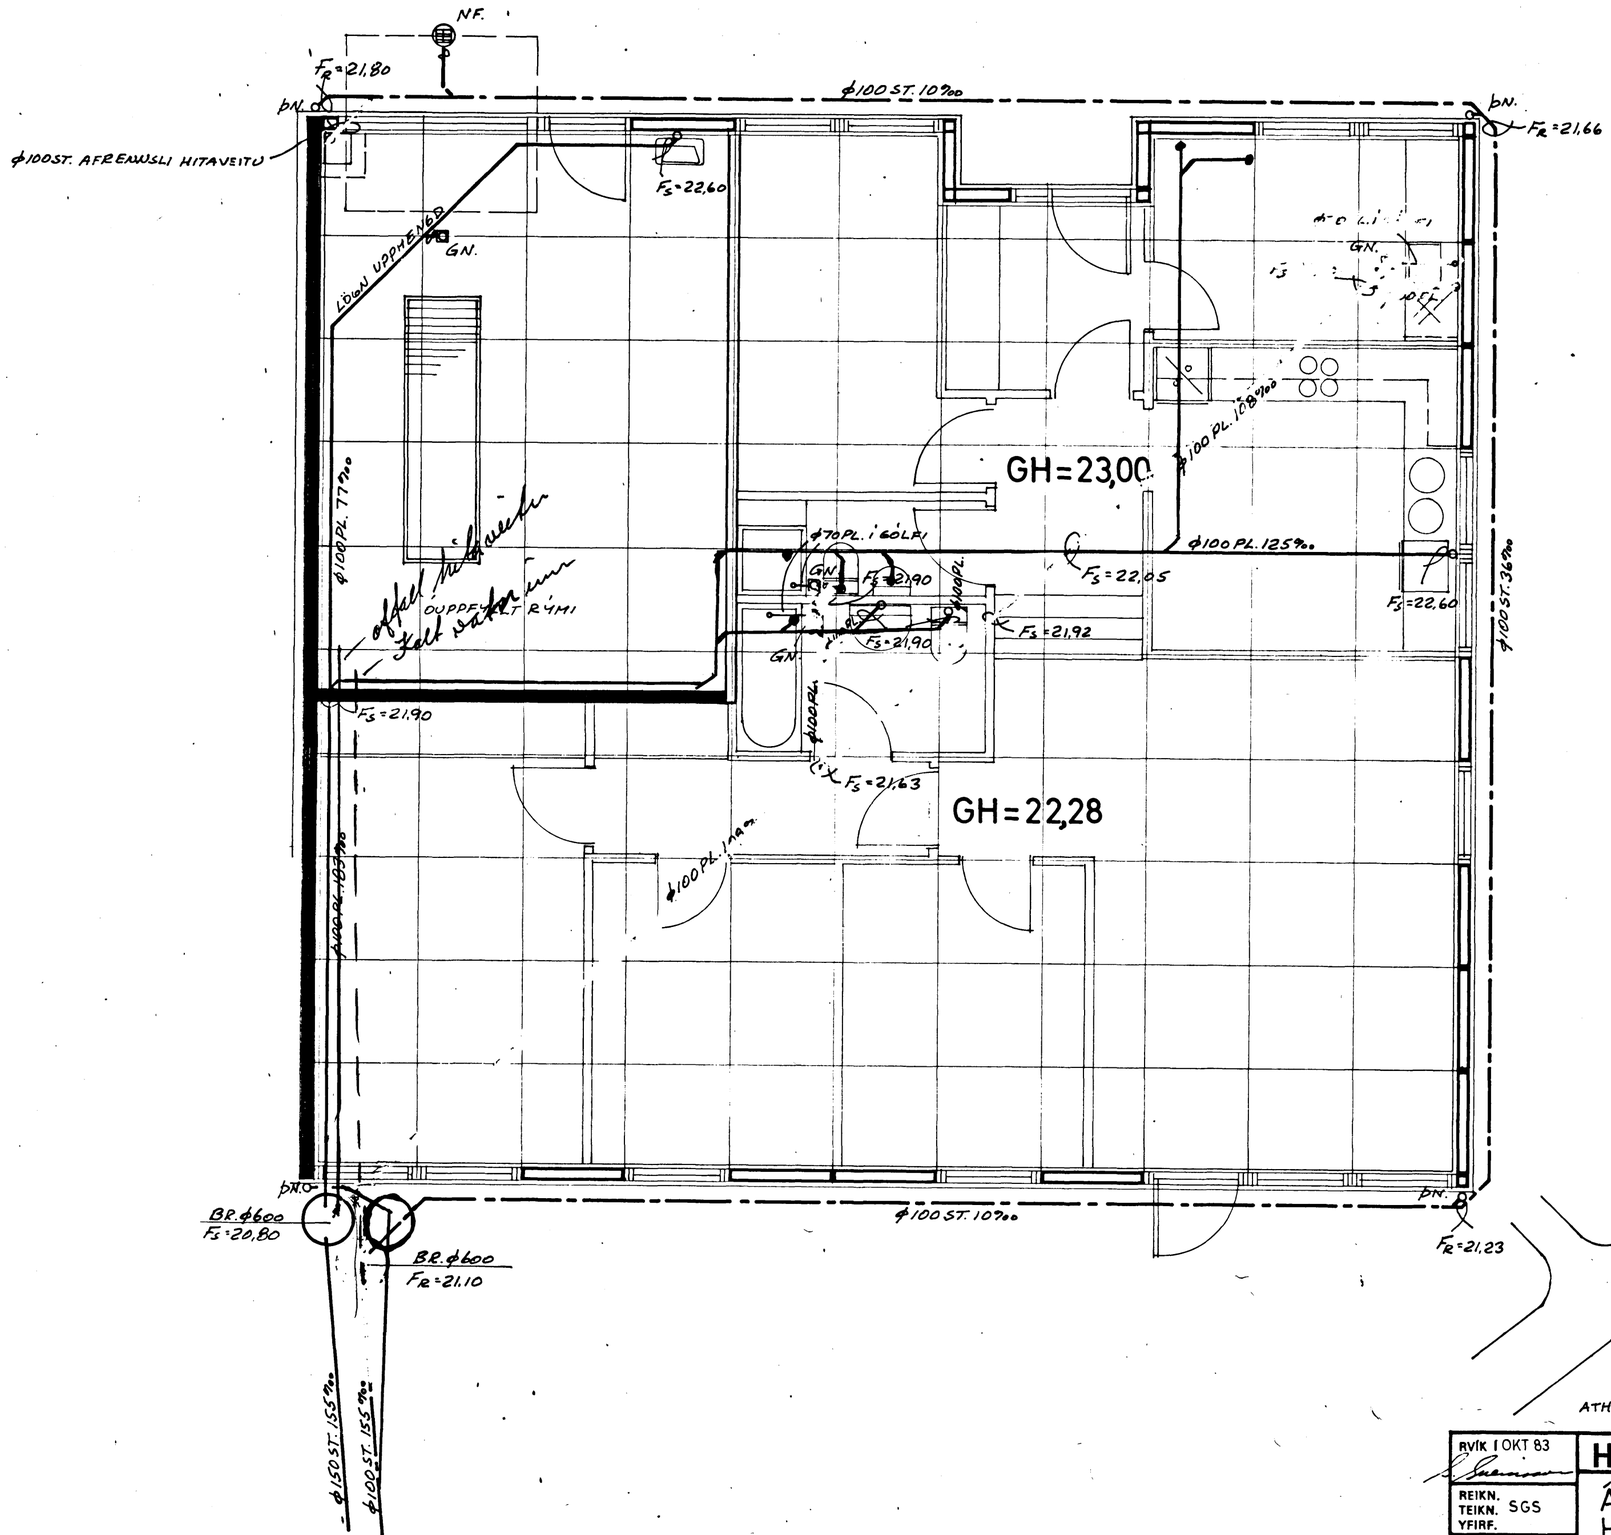

ATH. MÁLSETNING STÚTA SBR. TEIKN. NR. 11

RVÍK 1 OKT 83	**HÚSASMIÐJAN** H SÚÐAVOGI 3-5, RVÍK. SÍMI 84599 F FÍFUHVAMMI KÓPAV. SÍMI 43521	GERÐ NR.
REIKN. TEIKN. SGS YFIRF.	ÁLFABERG 6 HAFNARFIRÐI	VERK NR. T 759
MÆLIKV. 1:50:500	JARÐLAGNIR	TEIKN NR. 21 A