
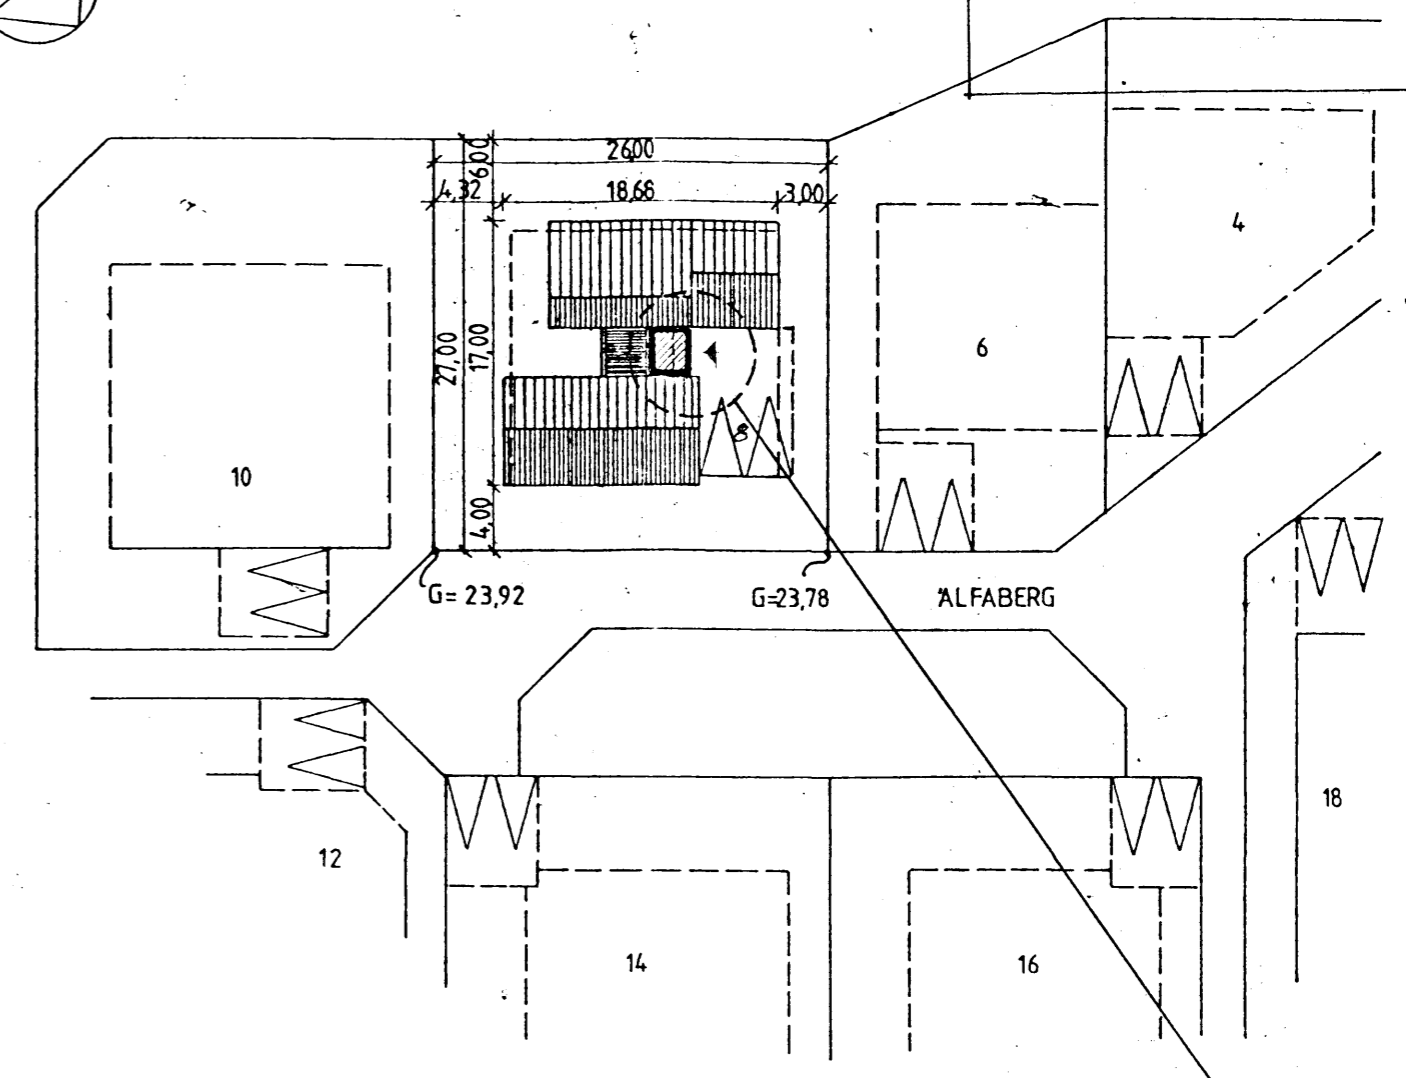


AFSTÖÐUMYND, M. 1500, MÁL Í M.

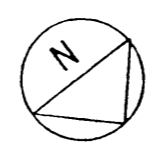

KÖLNUNARTÖLUR
 VEGGIR K GILDI 1,0
 GÓLF --- 0,4
 ÞAK --- 0,3


SKÝRINGAR
 GRUNNFLÖTUR HÚSS BRÚTTÓ 208,4m²
 HÆÐ NETTÓ 150,0m²
 BÍLGEYMSLA NETTÓ 33,3m²
 RÚMMÁL HÚSS MEÐ BÍLGEYMSLU 558 m²
 ÖNEFND MÁL ERÚ Í CM.

STÆKKUN Á ANDDYRI HÚSS

Stækkun	stærðir eftir breytingu samtals
5,34m ²	213,7m ²
4,8m ²	154,8m ²
0	33,3m ²
14,5m ²	572,5m ²

09.03.98
 Bæring Bjarnar Jónsson arkitekt fai
 Efstalandi 24 108 Reykjavík
 s.588 9771

Bjarni Björnsson

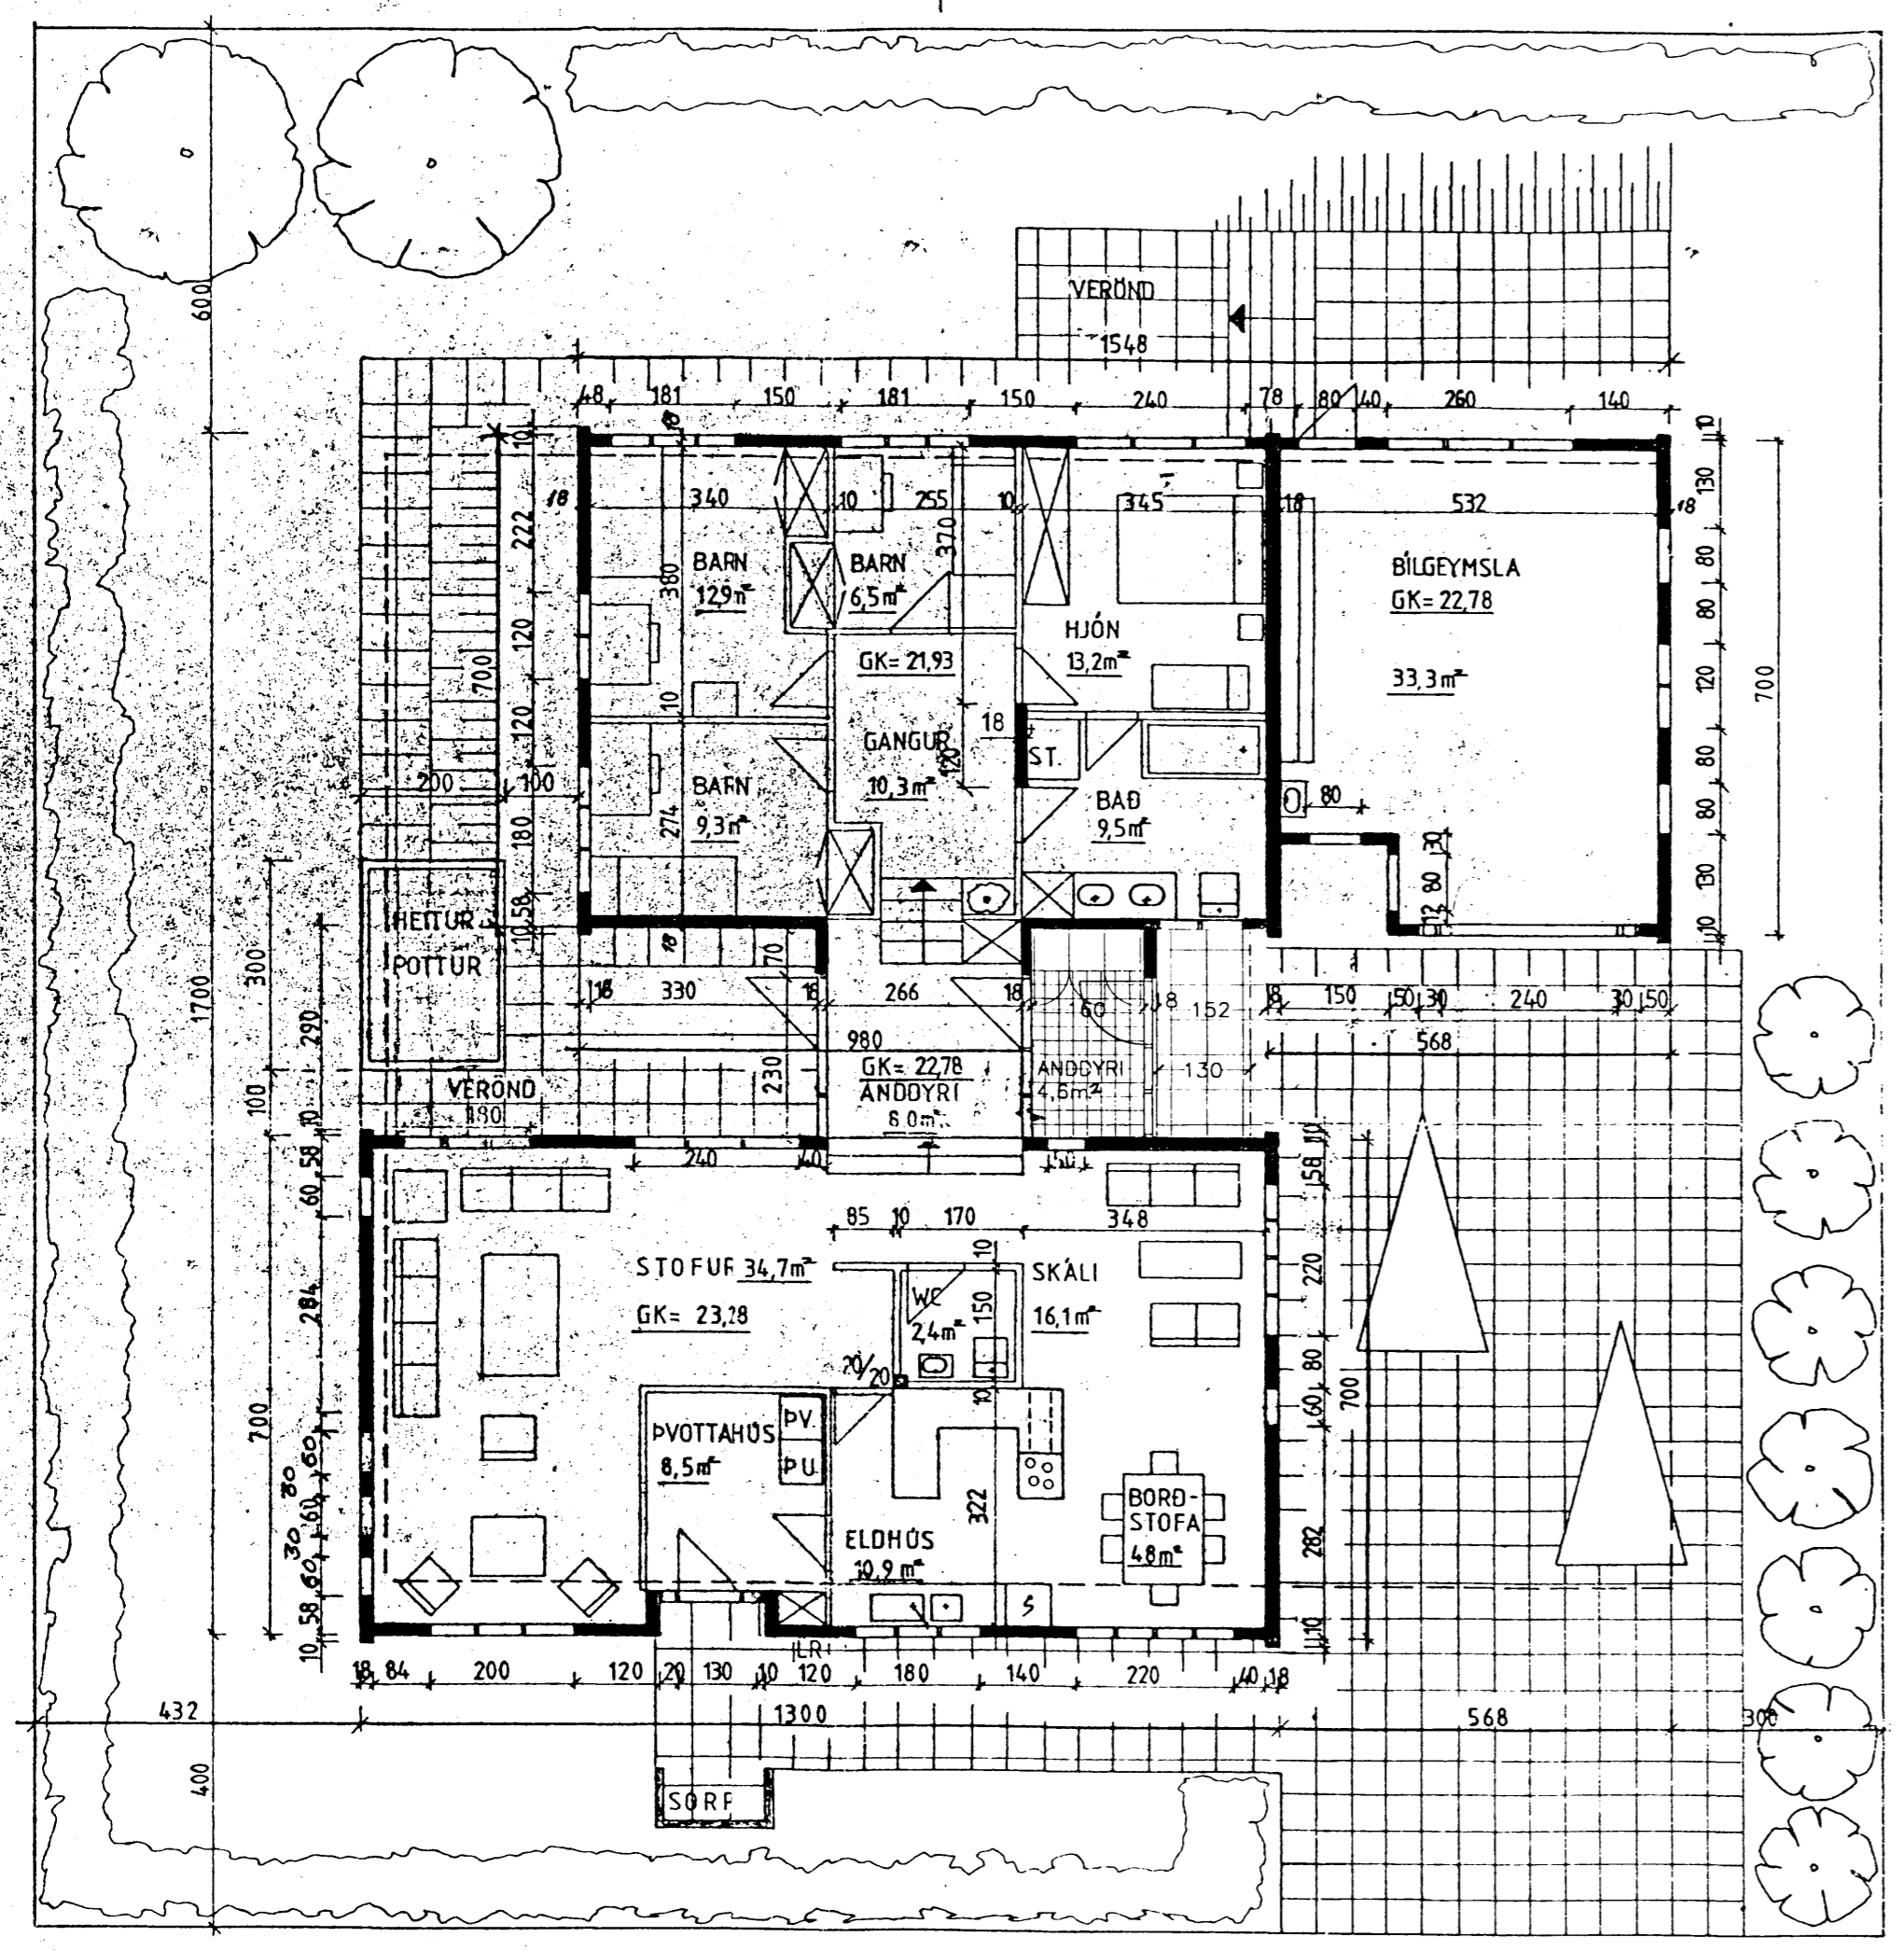

G=23,92

G=23,8

HÁKON ÖRN ARNPÓRSSON BYGGINGARTÆKNIFR.

ÁLFABERG 8

GRUNNMYND HÆÐAR, AFSTÖÐUMYND

DAGS.	HANNAÐ			
APRÍL 1987	<i>Hákon Örn Arnpórssón</i>			
MÁL	TEIKNAD	103	0	01B
1 100, 1 500	IP			