




Samþykkt þann  
 04 MAÍ 1998  
 Byggingafulltrúinn í Hafnarfirði  
 Erlendur Hjálmarsson

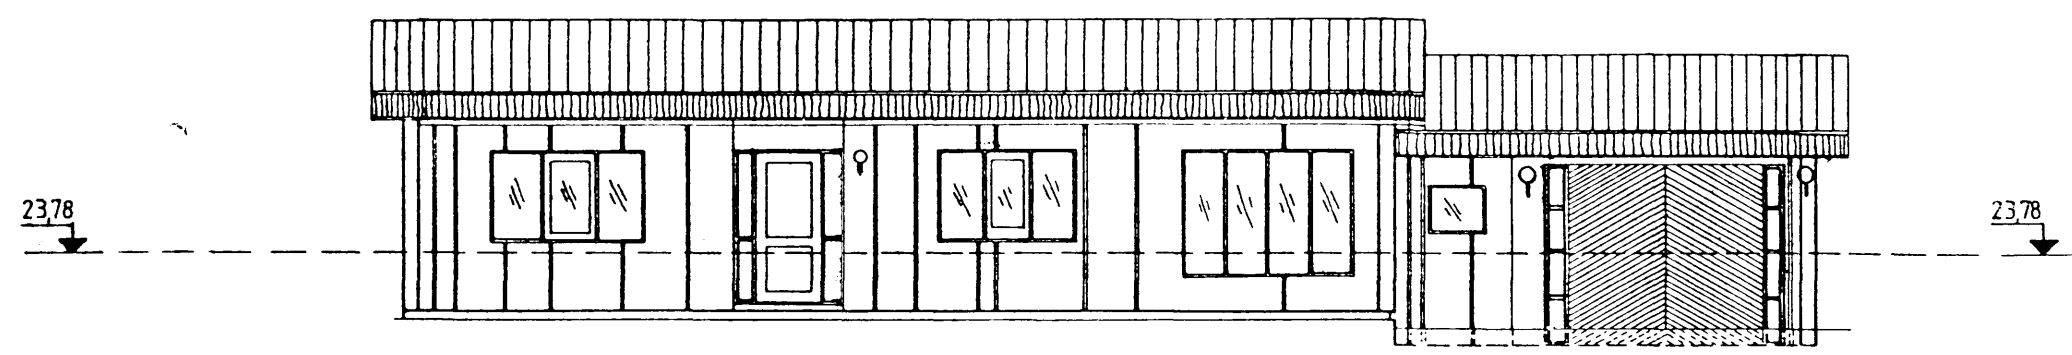



NORÐUR

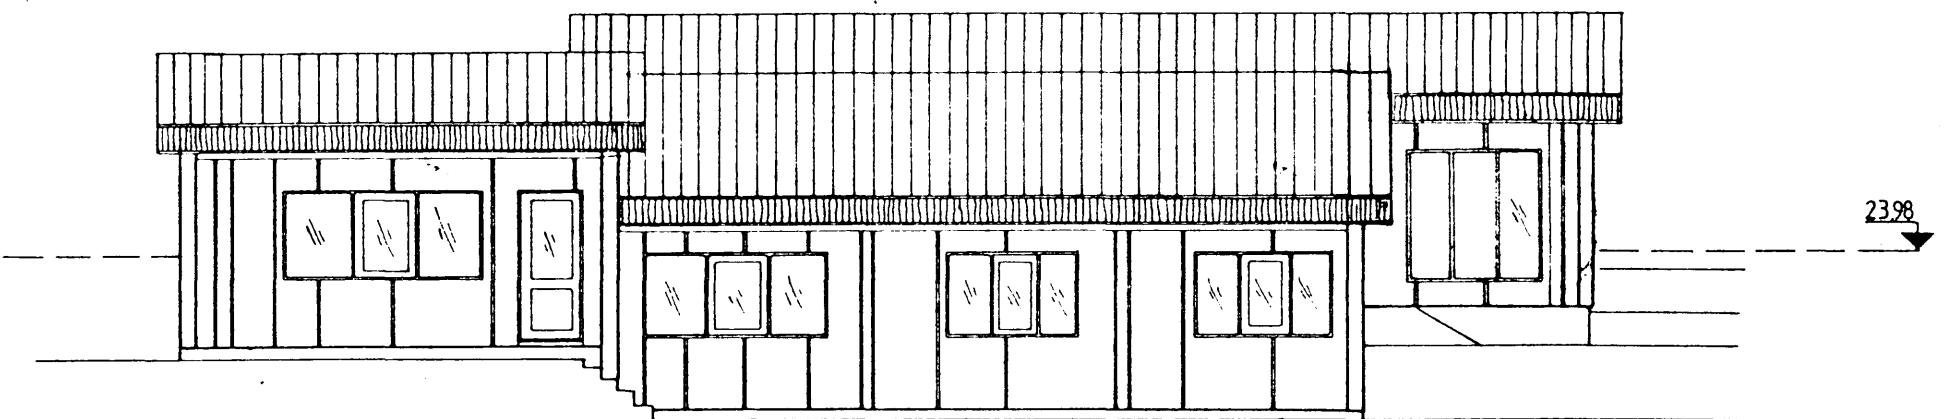

SUÐUR

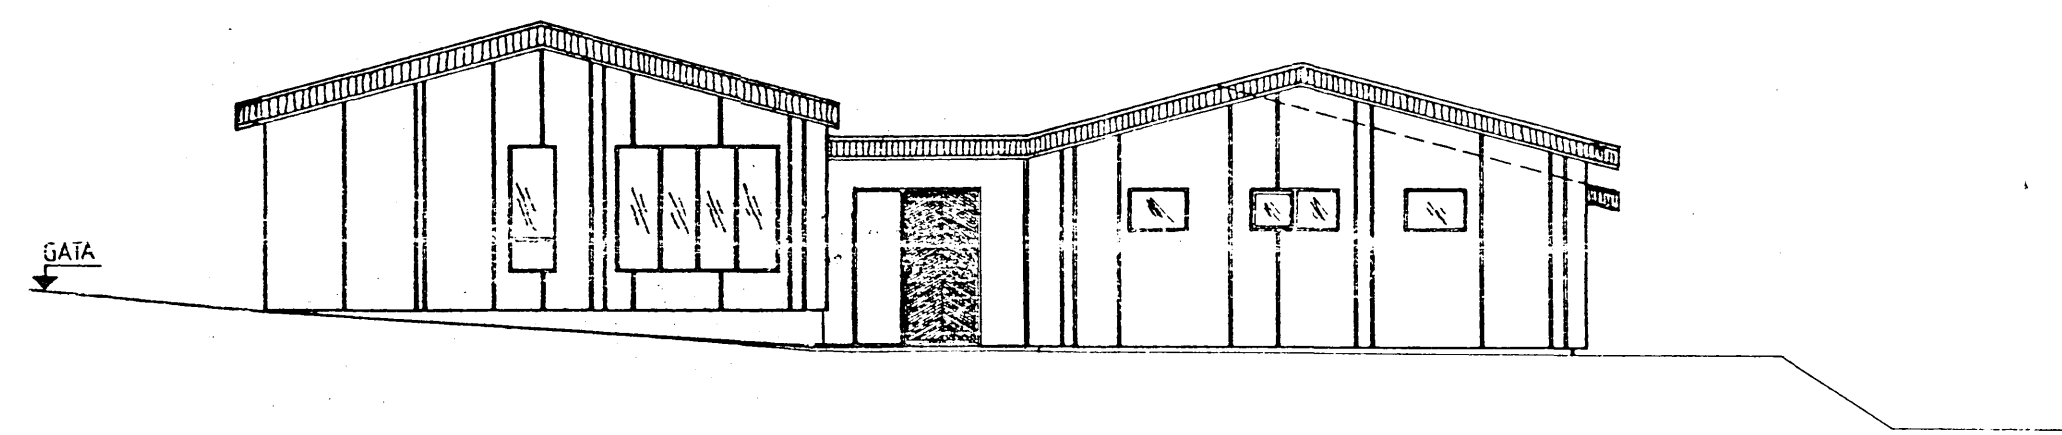


ÚTLIT EFTIR BREYTINGU

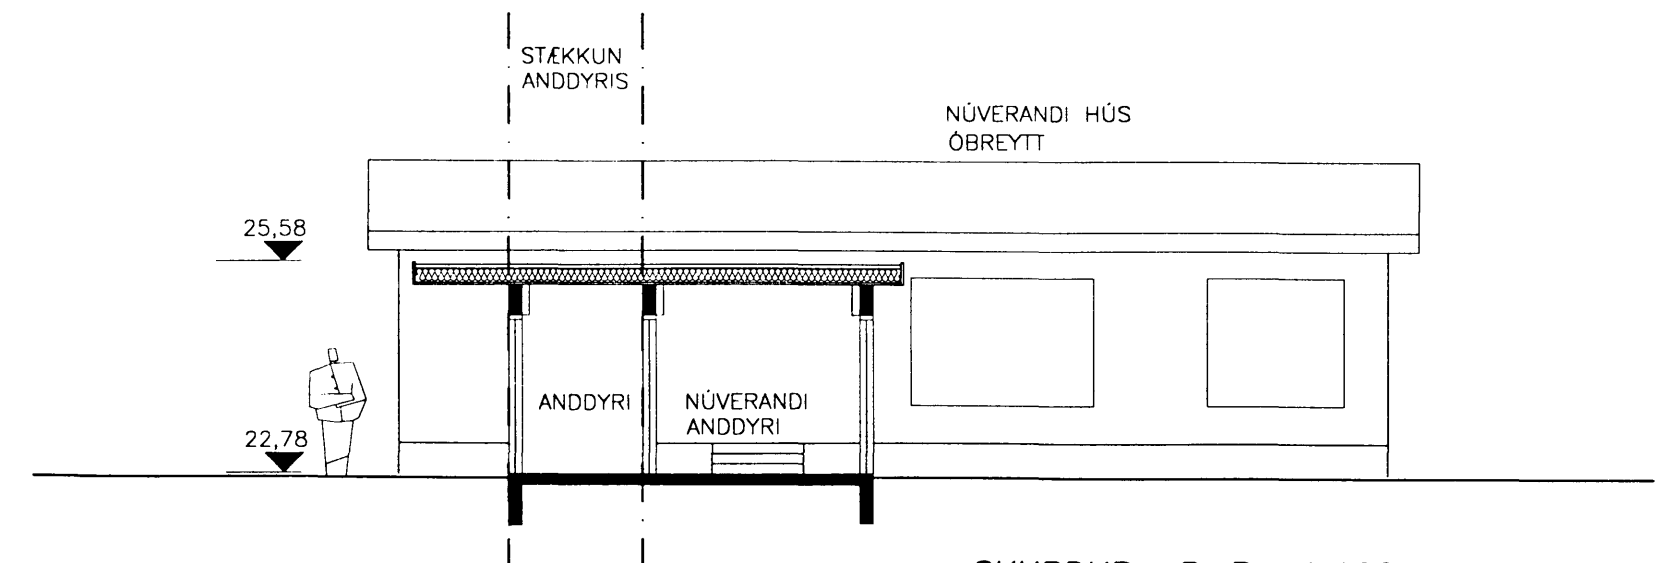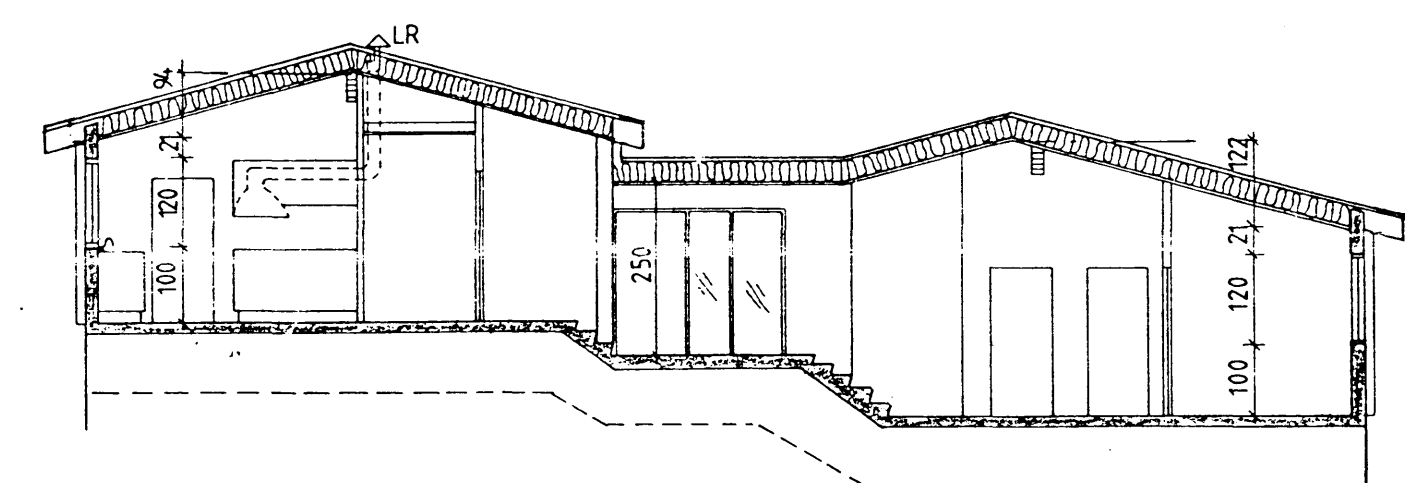

SKURÐUR B-B 1:100  
 01.04.98  
 Bæring Bjarnar Jónsson arkitekt fai  
 Efstalandi 24, 108 Reykjavík  
 s. 588 9771

*Bæring B. Jónsson*

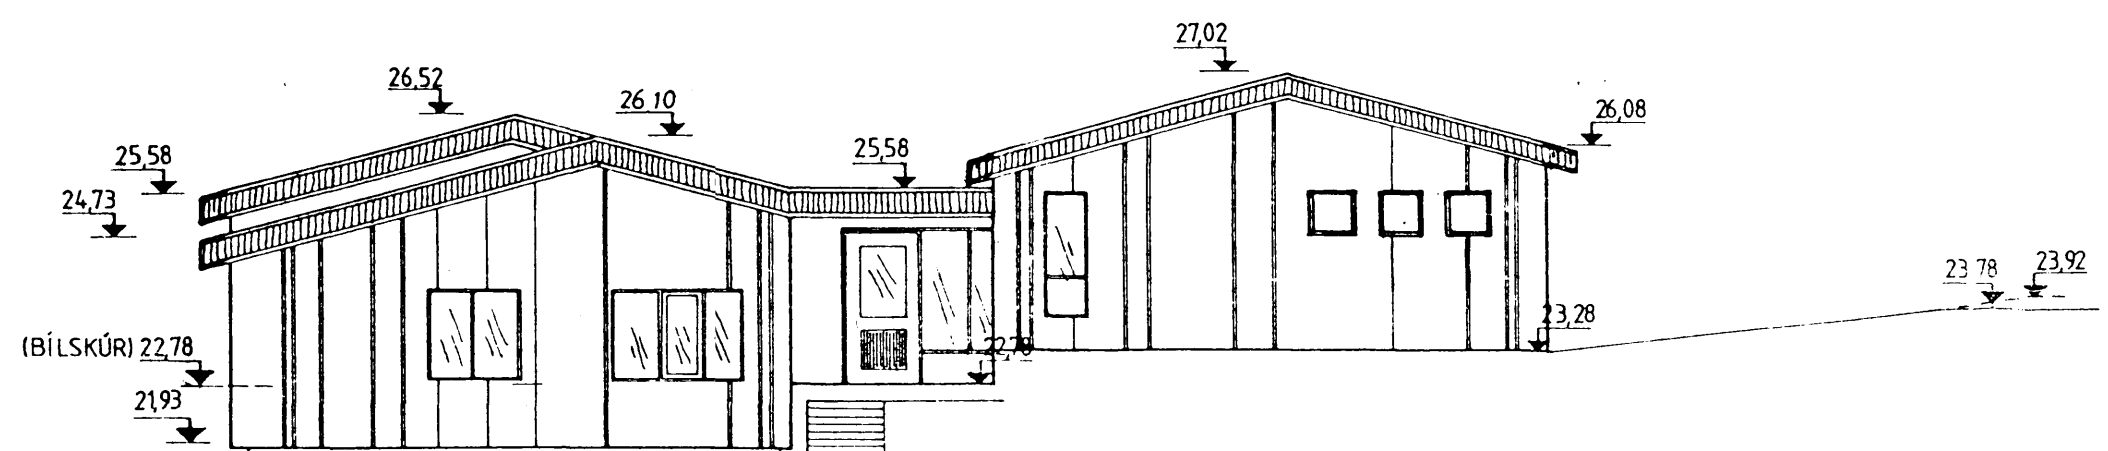

AUSTUR

HÁKON ÖRN ARNPÓRSSON BYGGINGARTEKNIÐR.				
ÁLFABERG 8				
ÚTLITSMYNÐIR, SNIÐ				
DAGS	HANNAÐ			
APRÍL 1987	<i>Hákon Örn Arnpórssón</i>			
MÁL	TEIKNAD			
1:100	I P.	10	0	02C