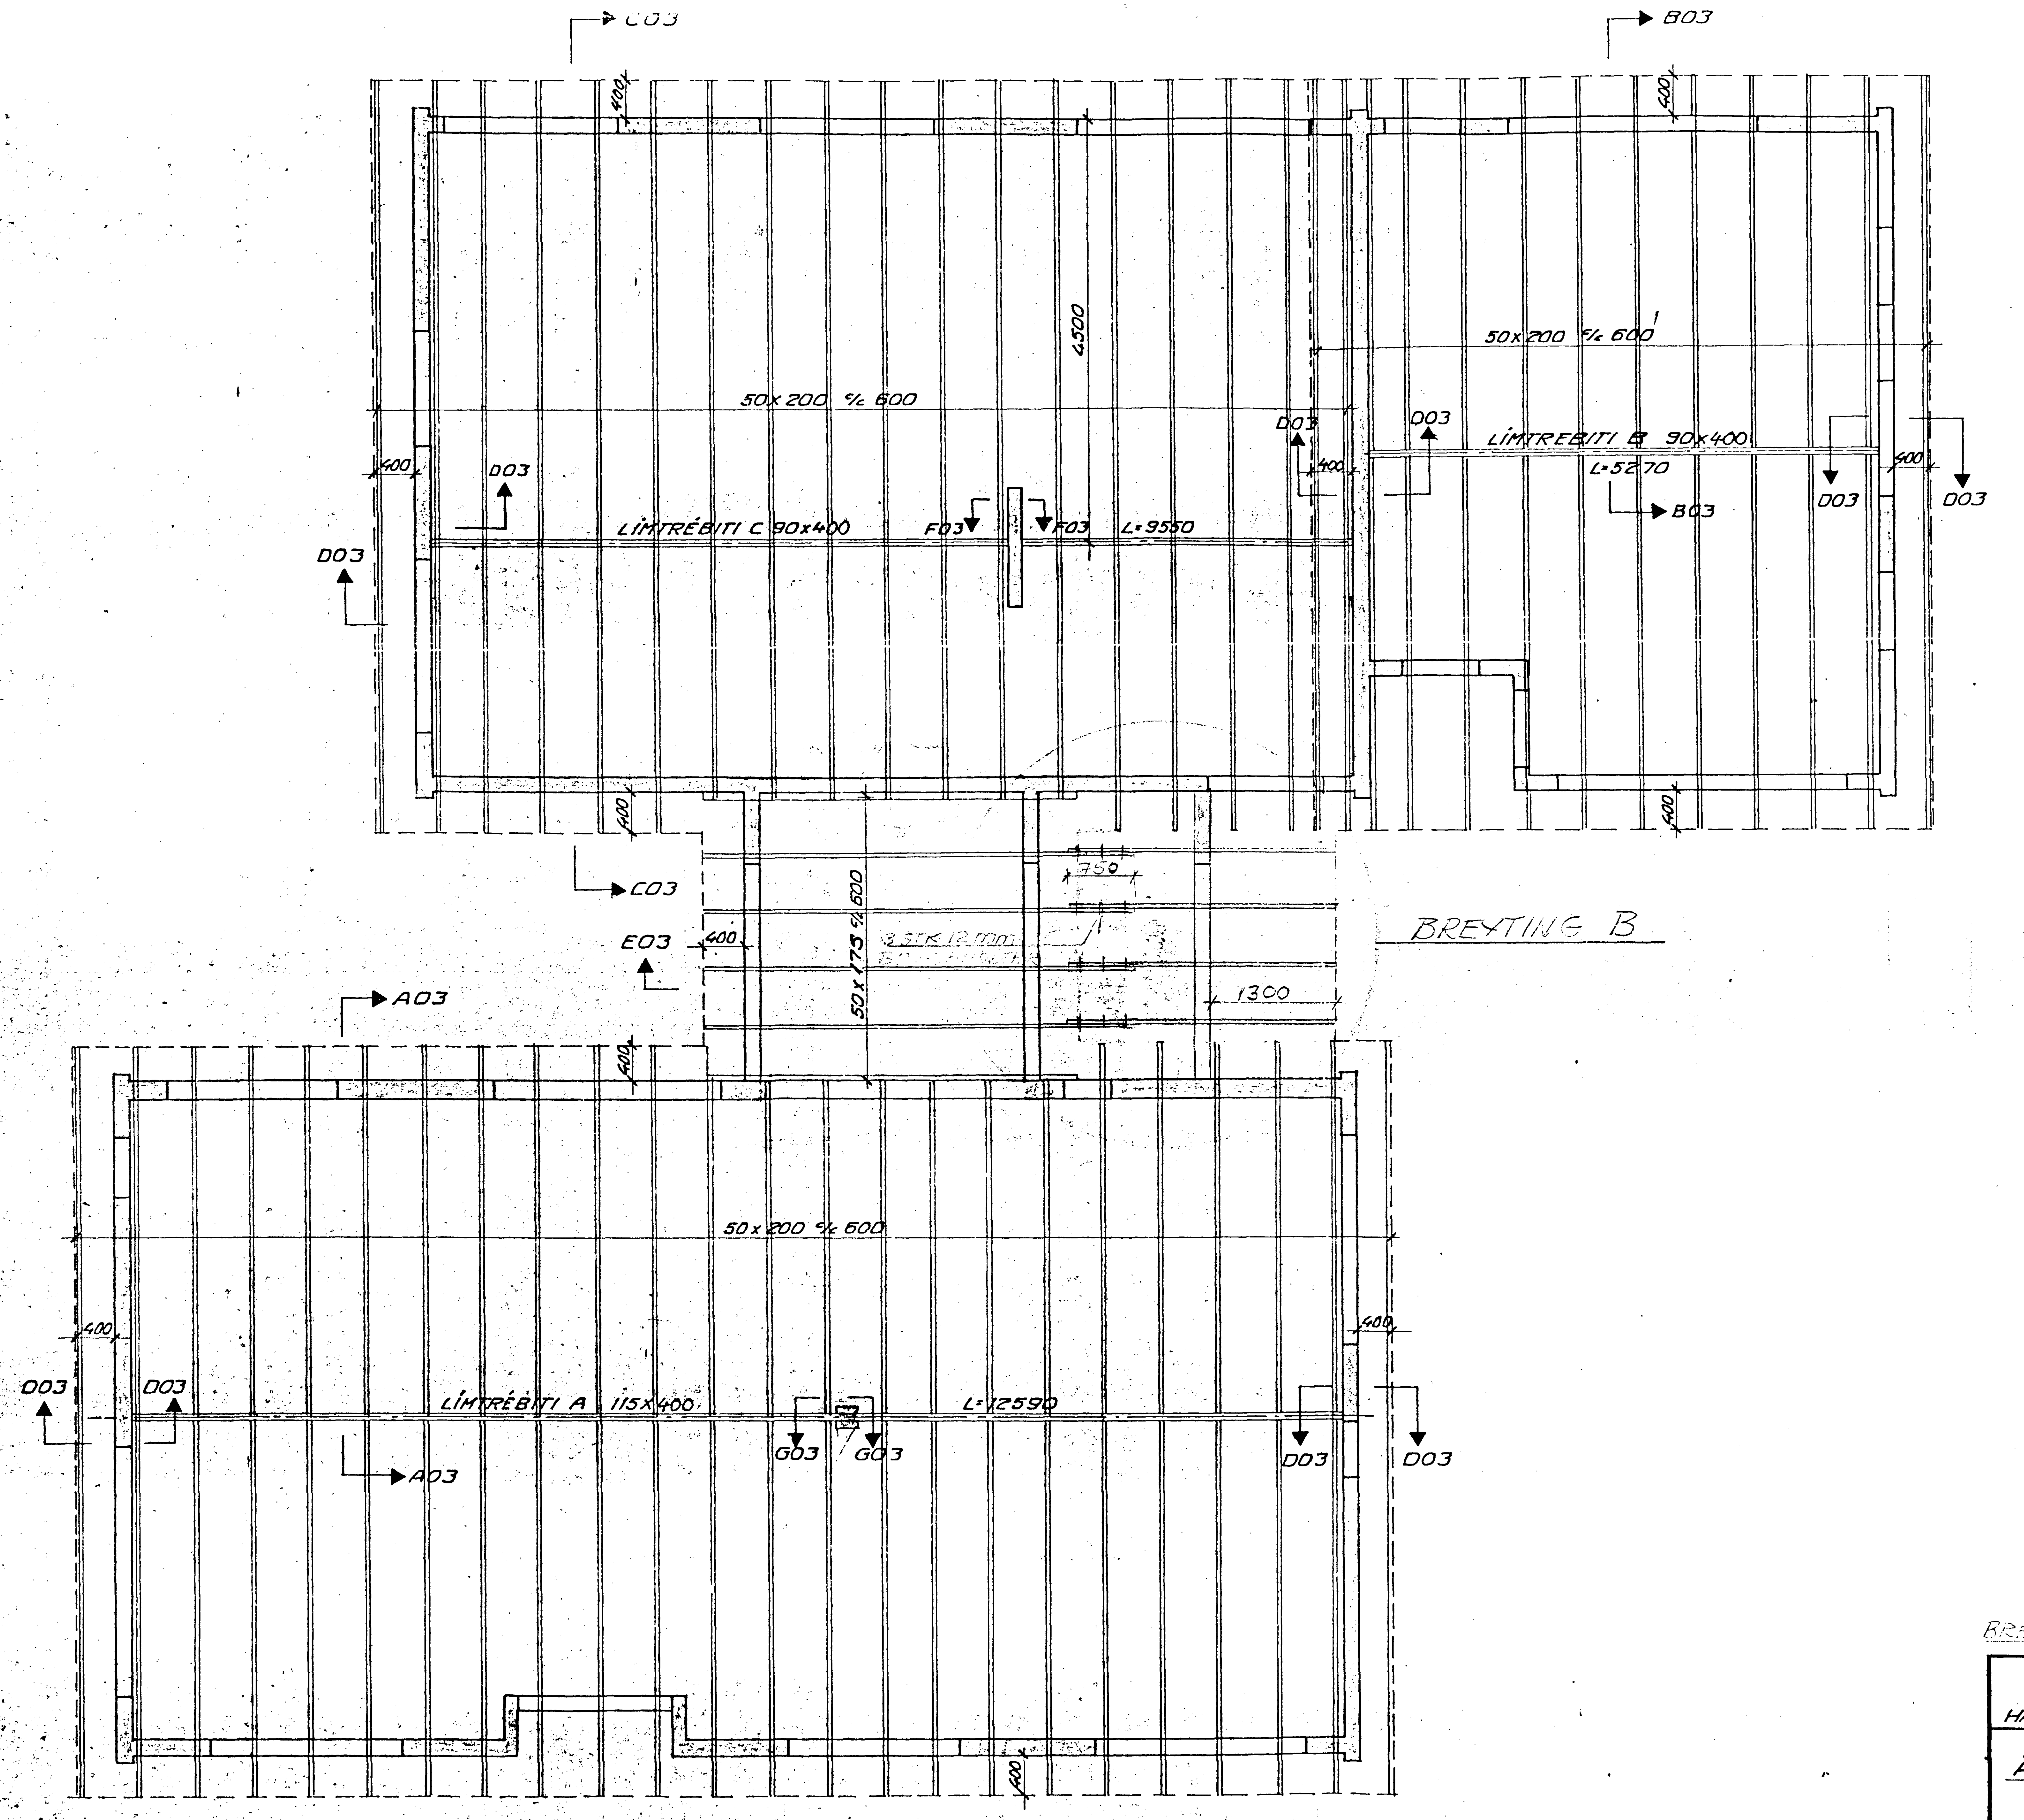

ÖLL SNIÐ ERU SÝND Á TEIKN. NR. 103-1-04

SJÁ SKÝRINGAR Á TEIKN. NR. 103-1-01

BREYT[illegible]

HÁKON ÖRN ARNÞÓRSSON BYGGINGATÆKNIFRÆÐINGUR				
ÁLFABERG 8 GRUNNMYND ÞAKS		Byggingafulltrúi Hafnarfjarðar Afgreitt þann 24 NOV 1988 Sigurbjartur Halldórsson		
DAGS. 17. MAÍ 1987	HANNAÐ Hákon Örn Arnþórsson			
MKV. 1:50	TEIKN. S.Th	103	1	03B