ÁLFASKEIÐ 86-88 STÆKKUN SVALA

Samþykkt þann
3 0 JULI 1997
Byggingafulltrúinn í Hafnarfirði
F.h. Kristján Þórarinsson
KÞ

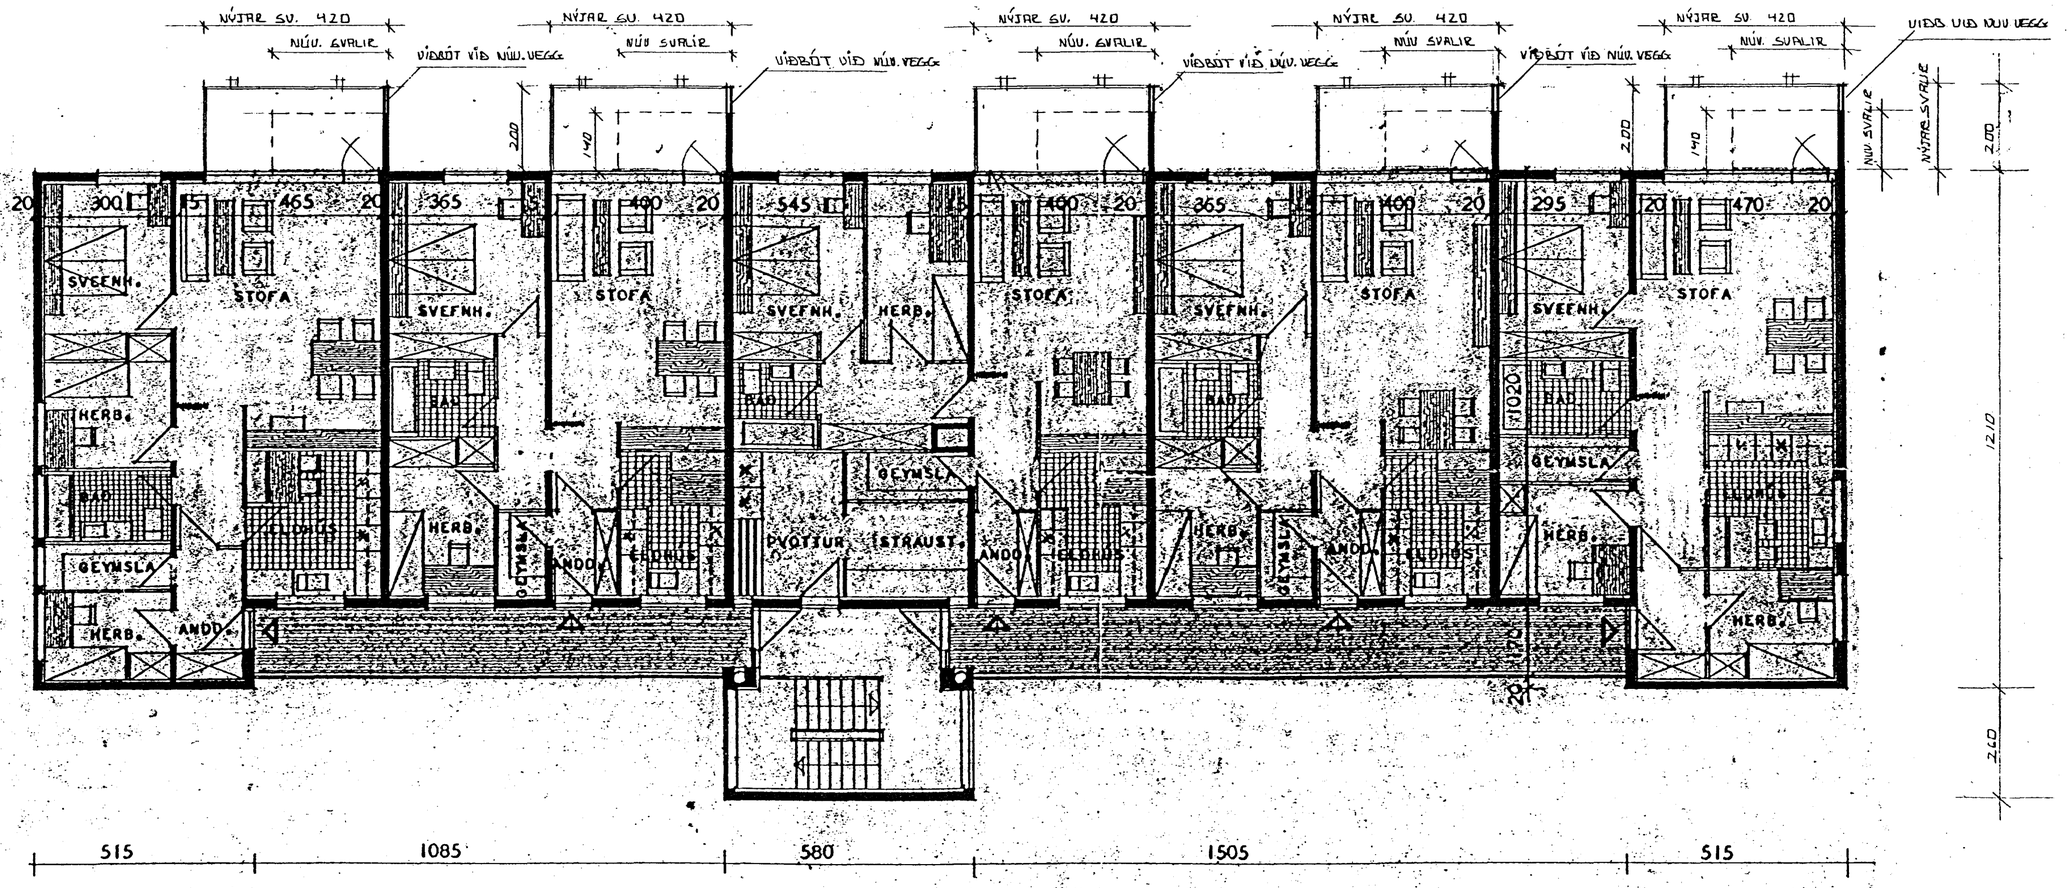

GRUNNMYND Nr. 2, 3, OG 4, HÆÐAR

SÚLUM BR. 28.04.96 28/7'97

ÁLFASKEIÐ 86-88 103

EFNI: STÆKKUN SVALA

MÁL 1:100

DAGS. 16.06.95

ERLENDUR ÁRNI HJÁLMARSSON BFÍ KLÉBERGI b S: 555 3860