


ÁLFASKEIÐ

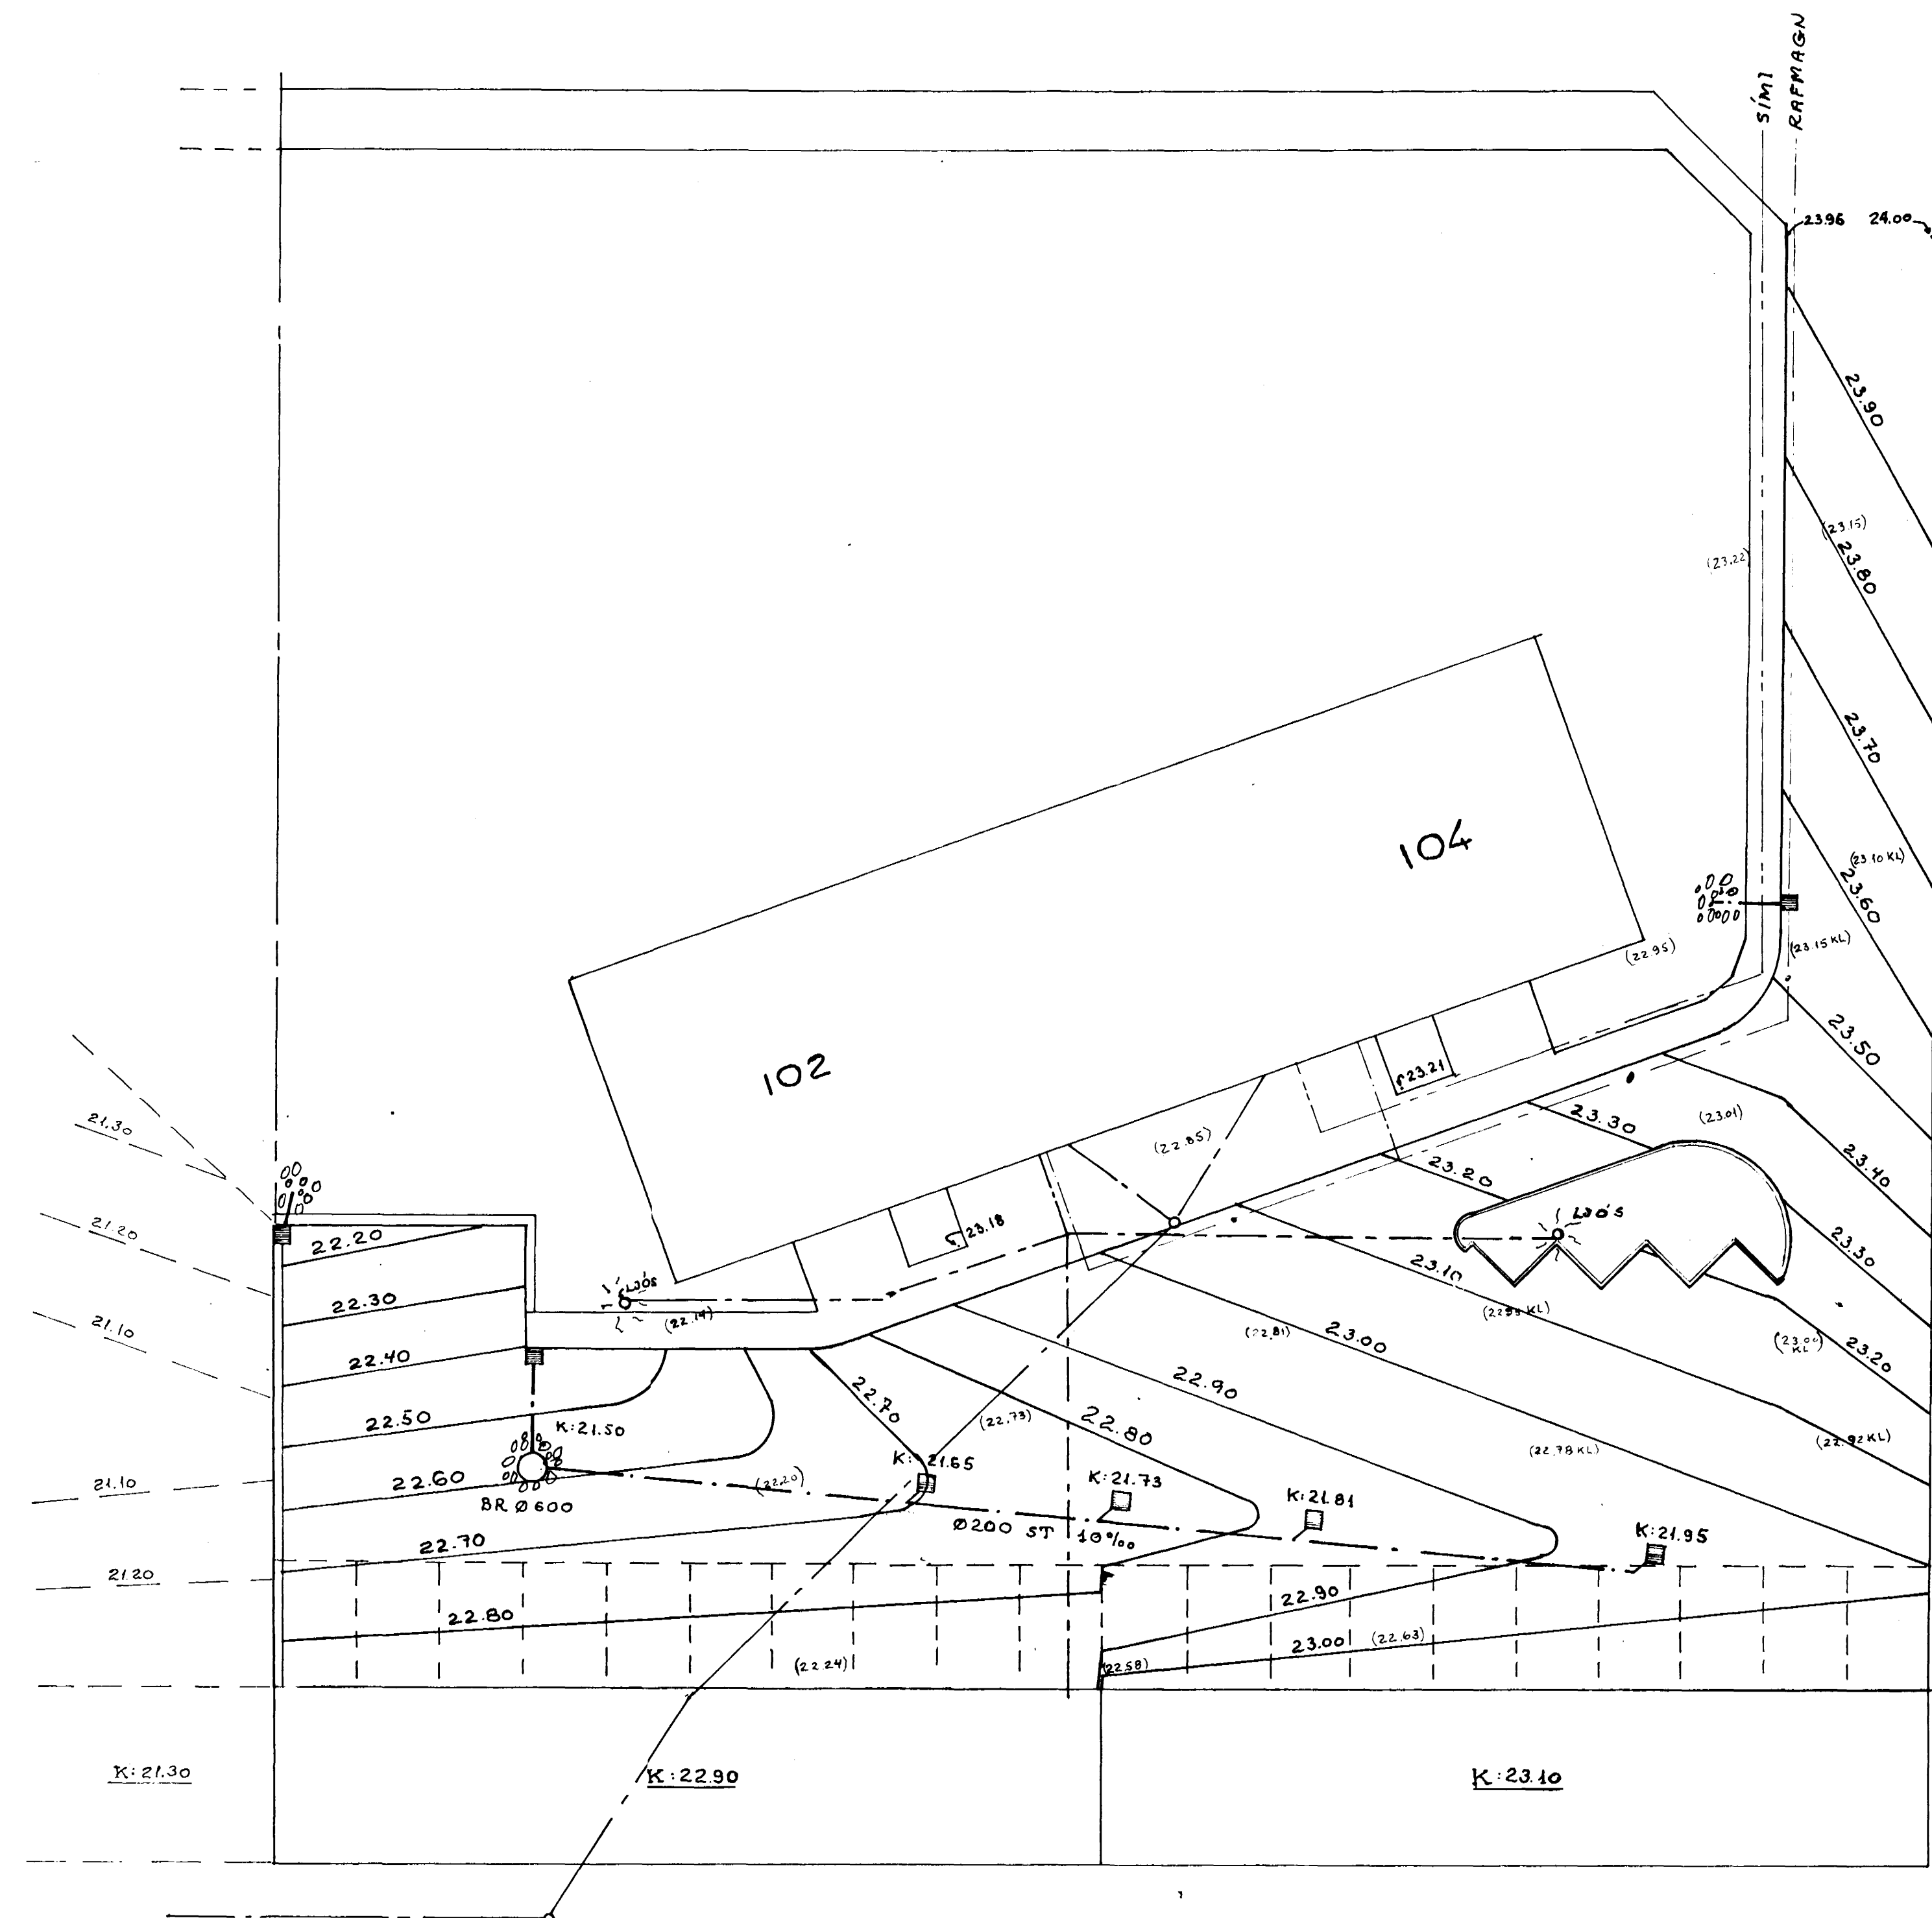

- SIMASTRENGUR (NÚVERANDI)
- HOLRÆSI
- RAFSTRENGUR
- NIÐURFALL
- REGNSVATNSLÖGN
- 0.0% LAUST HRAUN
- RAFSTRENGUR
- 23.00 HÆÐARLÍNA MALBIK
- (22.81) JARÐVEGSHÆÐ

BREYTT 1 MAÍ '76.

GÍSLI FRÍÐJÓNSSON VESTURBERGI 30-S. 71213  
 ÁLFASKEIÐ 102-104, HAFNARFIRÐI  
 BIFREIÐASTÆÐI.

MKV. = 1:200  
 DAGS. APRIL 1974  
 TEIKN. NR. 73011-102

*Gísli Fríðjónsson*