


Samþykkt á fundi bygginga-
nefndar þ. 14/11 1979
BYGGINGAFULLTRÚINN
Í HAFNARFIRDI
S. Sigurðsson



SÚÐVESTUR




NORÐVESTUR

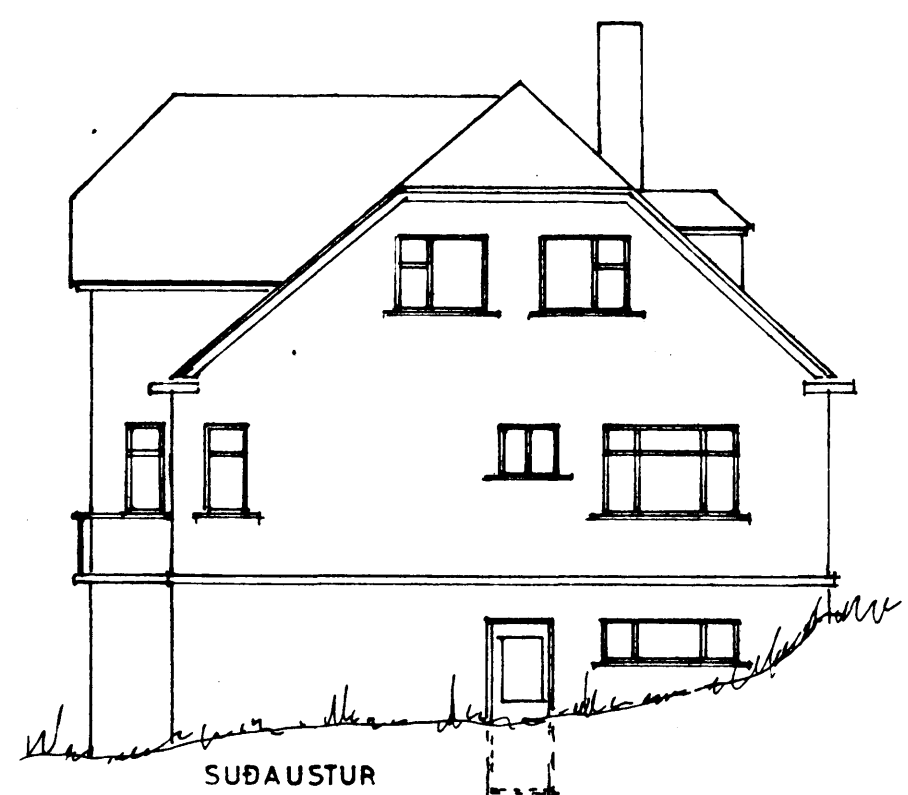


SÚÐAUSTUR


FYRIR BREYTINGU
EFTIR BREYTINGU

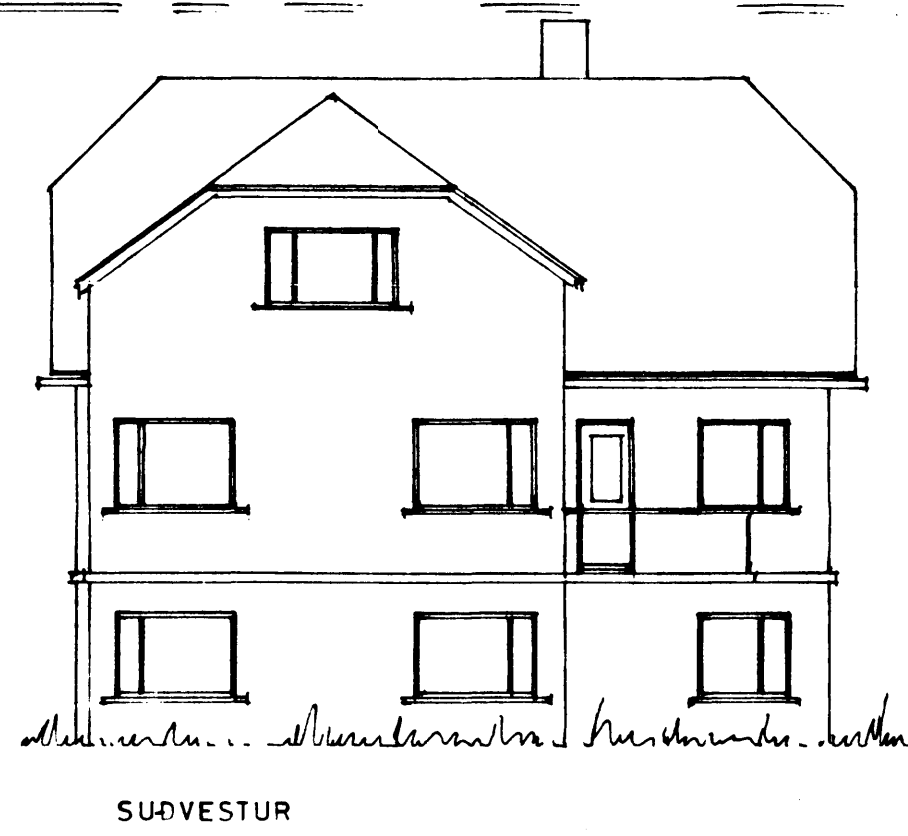

SÚÐVESTUR

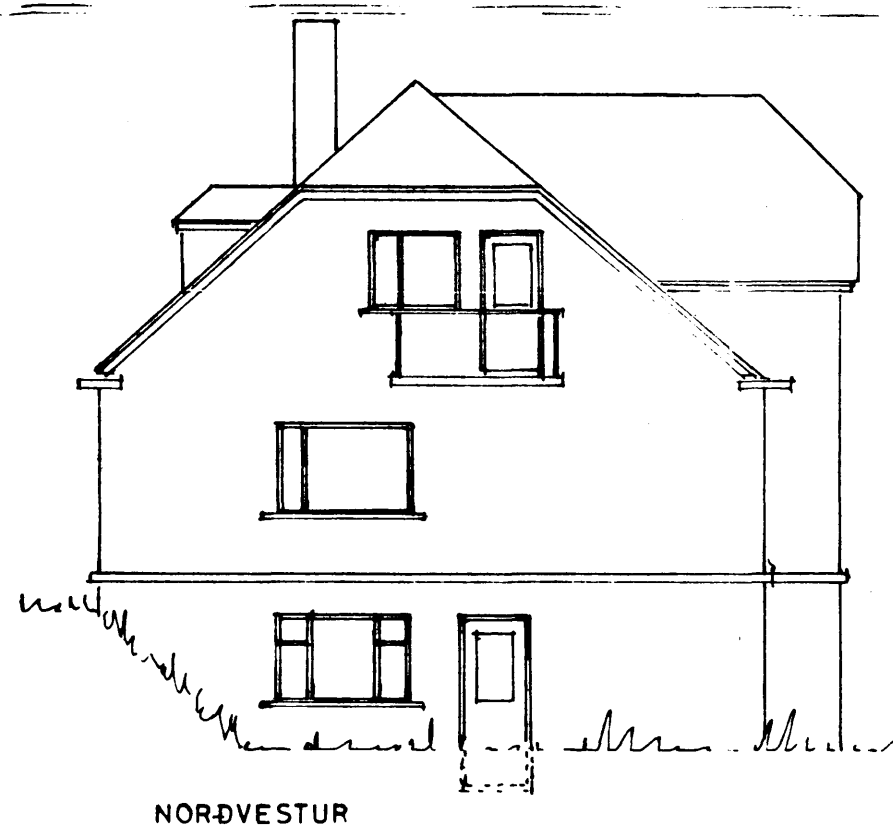

NORÐVESTUR

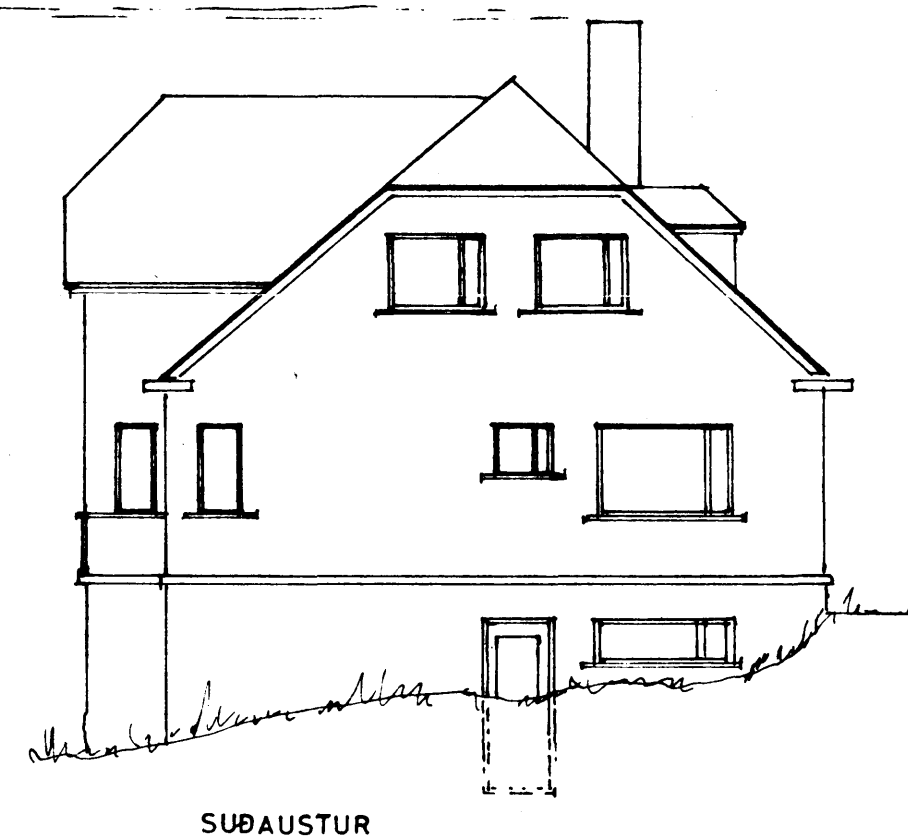

SÚÐAUSTUR

'ALFASKEIÐ NR.10'

GLUGGABREYTING

ÚTLÍT 1:100

Hafnarbætur 2. nóv. 1979
S. Sigurðsson